

変更指示書


工事名.....山梨大学(武田1他)防犯設備改修工事

山梨大学施設・環境部			
部長	課長	補佐	担当

=× : 取止め箇所を示す。


赤字 : 変更箇所を示す。

武田 1 団地

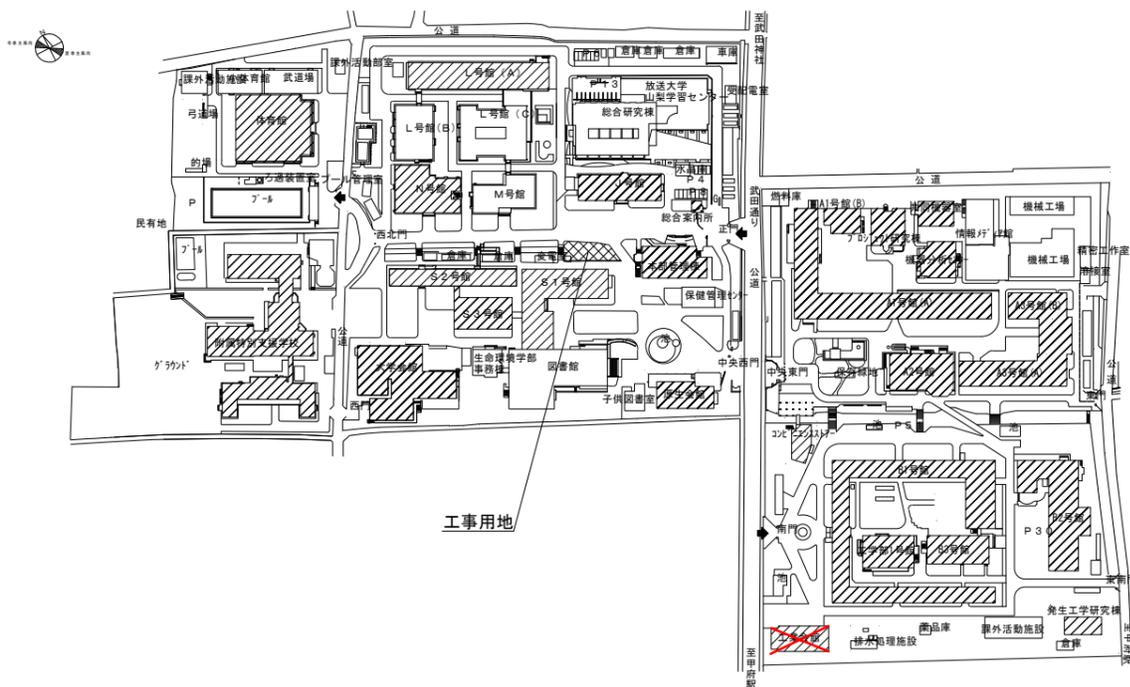


S=1/4000

北新 団地

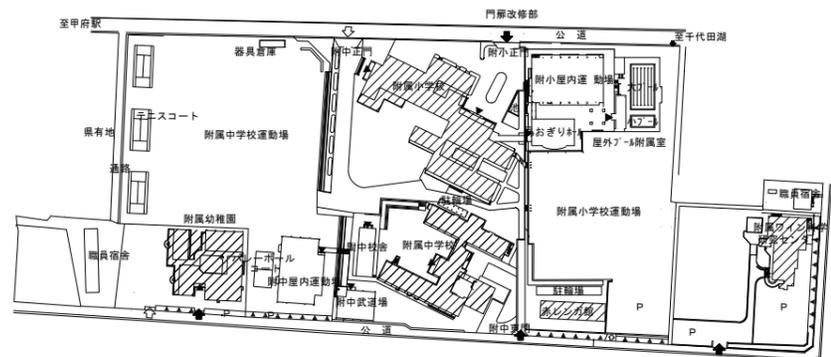


S=1/4000

宮前 2 団地

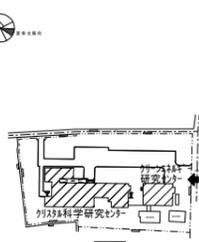


S=1/4000

宮前 3 団地

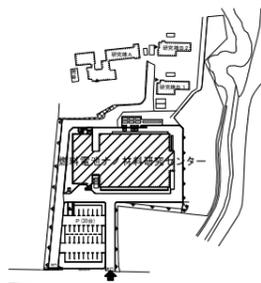


S=1/4000

小曲 団地

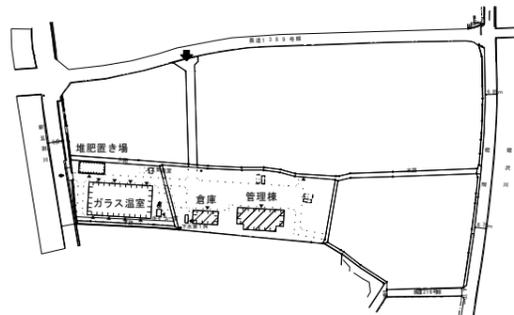

S=1/4000

下河東 団地

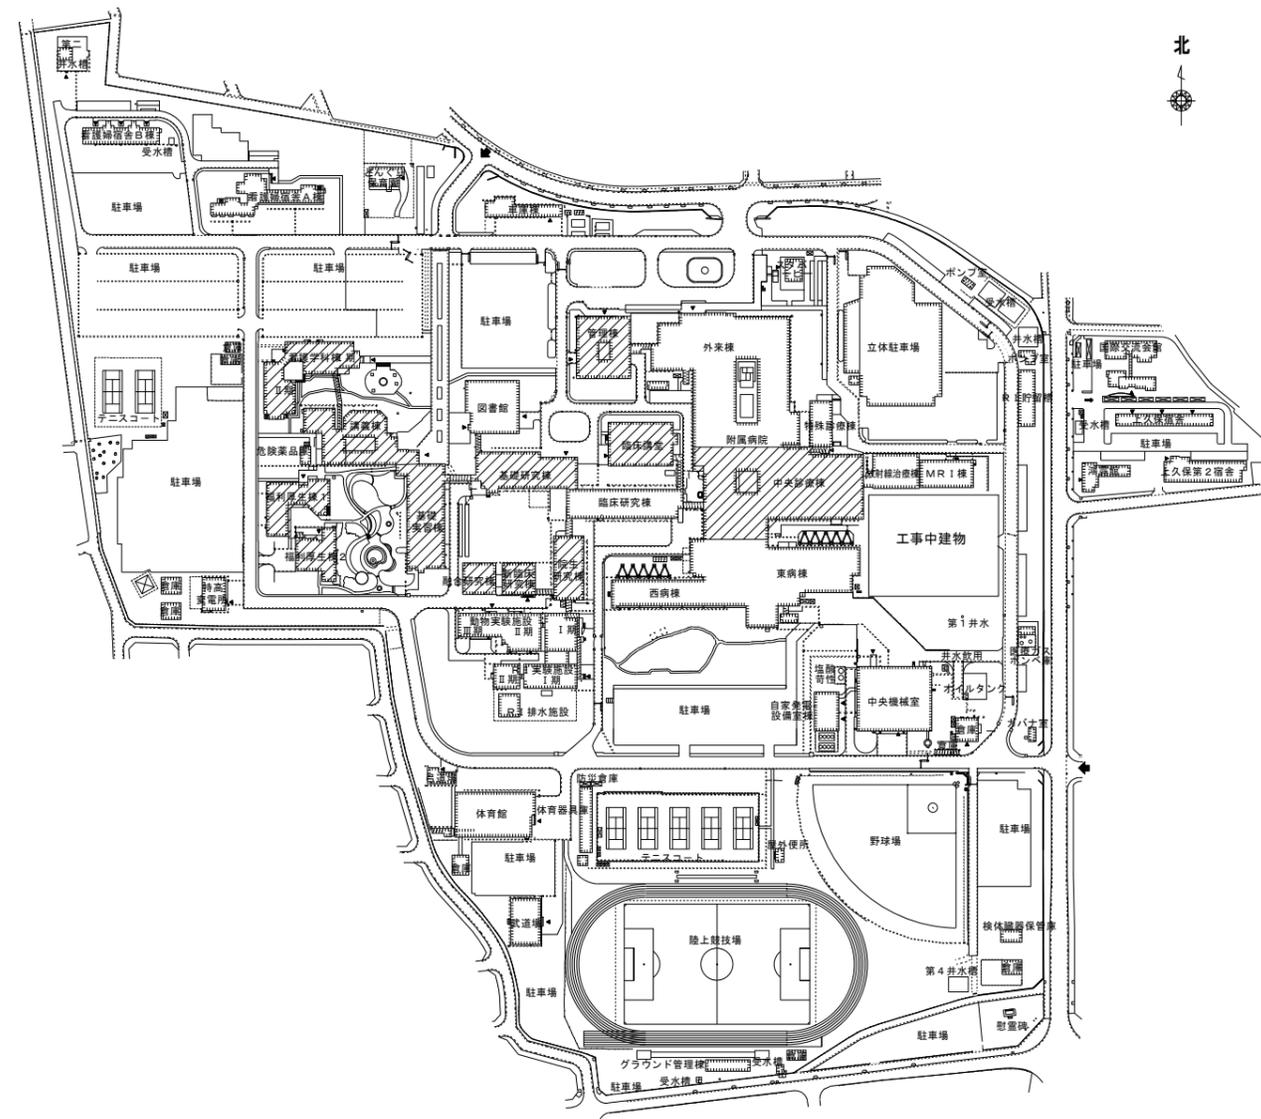

S=1/4000

別図

山梨大学（武田 1 他）防犯設備改修工事
現場説明図

凡例

-  本工事建物
-  工事用地
-  工事用車両出入り口

※武田 1 団地・下河東 団地には工事車両の入構ルート上に車両ゲートがあるため監督職員の指示に従い必要手続き等を行い入構すること


(注) 大型車両の進入については
交通整理員を配置し安全を確保する。

山梨大学（武田 1 他）防犯設備改修工事

図面番号	図面名称	縮尺	図面番号	図面名称	縮尺
E-1	図面リスト	—	E-20	S1号館 1・2階, S2号館 1・2階, S3号館 1・2階 配線図	S=1/200
特-1	電気設備工事特記仕様書	—	E-21	学生会館 1階, 体育館 1階, 附属特別支援学校 1階 配線図	S=1/200
E-2	案内図, 配置図(武田1団地, 北新団地, 宮前2団地, 宮前3団地, 小曲団地)	S=1/2000	E-22	附属小学校 1・2階 配線図	S=1/200
E-3	案内図, 配置図(下可東団地)	S=1/2000	E-23	附属中学校 3階, 赤レンガ館 1階, 附属幼稚園 1階, ワイン科学研究センター 1・2階 配線図	S=1/200
E-4	入退室管理設備 システム仕様, 系統図	S=1/200	E-24	クリスタル科学研究センター 1階, クリーンビル群-研究センター 2階, ナノ材料研究センター 2階, 管理棟 1・2階, 倉庫 1階 配線図	S=1/200
E-5	入退室管理設備 制御盤系統図, 各団地共通凡例	S=1/200	E-25	管理棟 1・2・3階 配線図	S=1/200
E-6	A1号館(A) 1階, A1号館(B) 1階 配線図	S=1/200	E-26	基礎研究棟 1・2・3階 配線図	S=1/200
E-7	A1号館(A) 2階, A1号館(B) 2階 配線図	S=1/200	E-27	融合研究棟 1・2階, 院生研究棟 1・2・3階, 新臨床研究棟 1・2・3階 配線図	S=1/200
E-8	A1号館(A) 3階, A1号館(B) 3階 配線図	S=1/200	E-28	講義棟 1・2・3階 配線図	S=1/200
E-9	A1号館(A) 4階, A1号館(B) 4階, A2号館 1階 配線図	S=1/200	E-29	看護学科教育研究棟 1階, 実習棟 1階 配線図	S=1/200
E-10	A3号館(A) 1・2階, A3号館(B) 1・2階 配線図	S=1/200	E-30	福利厚生棟1 1階, 福利厚生棟2 1階, 臨床講義棟 1・2階 配線図	S=1/200
E-11	A3号館(A) 3階, A3号館(B) 3・4・5階 配線図	S=1/200	E-31	中央診療棟 1階 配線図	S=1/200
E-12	フロンティア研究棟 1・2・3階, 機器分析センター 1・2・3階, 共同機器室 1・2階 配線図	S=1/200	E-32	構内配電線路, 構内通信線路 配線図	S=1/200, 1/2000
E-13	B1号館 1階, B3号館 1階 配線図	S=1/200			
E-14	B1号館 2階, B3号館 2階 配線図	S=1/200			
E-15	B1号館 3階, B3号館 3・4・5階, 発生工学研究棟 1階, コンビニエンス7 2階 配線図	S=1/200			
E-16	B2号館 1・2・3・4階 配線図	S=1/200			
E-17	工学部1号館 1・2・3・4~8階, 工業会館 1・2階 配線図	S=1/200			
E-18	J号館 B・1・2階, L号館(A) 2・3階, N号館1階 配線図	S=1/200			
E-19	本部管理棟 2・3階, 総合案内所 1階, 厚生会館 1階 配線図	S=1/100, 1/200			


案内図

武田1団地, 北新団地, 宮前2団地, 宮前3団地

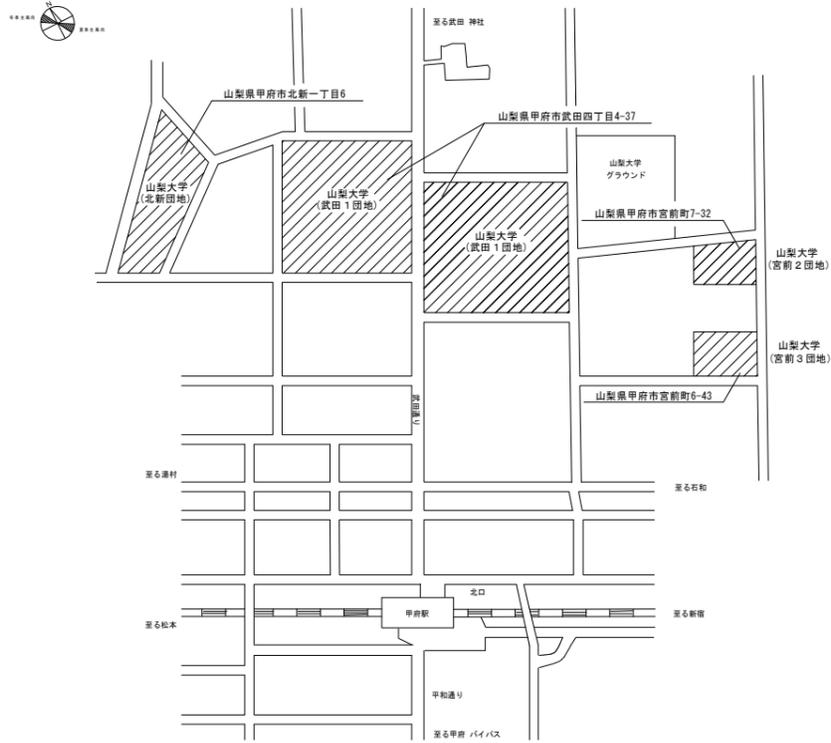

NO SCALE


小曲団地

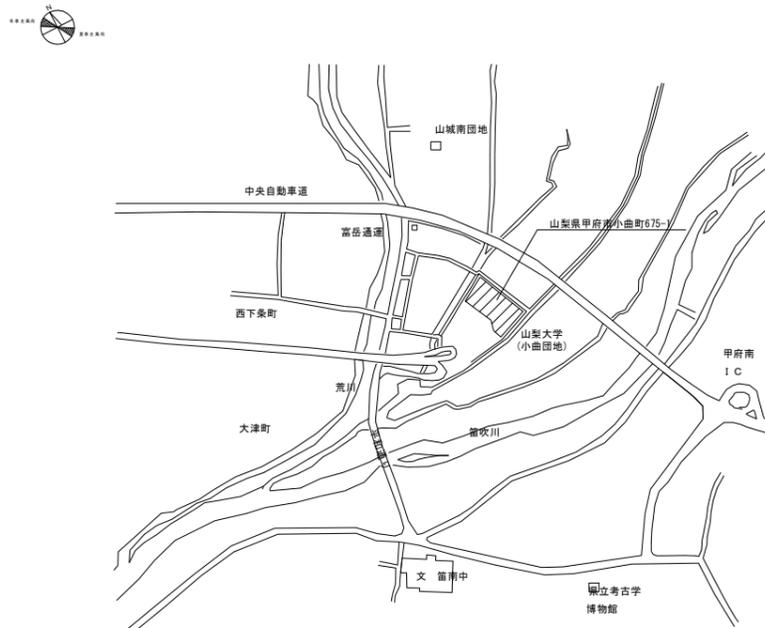

NO SCALE


配置図

武田1団地

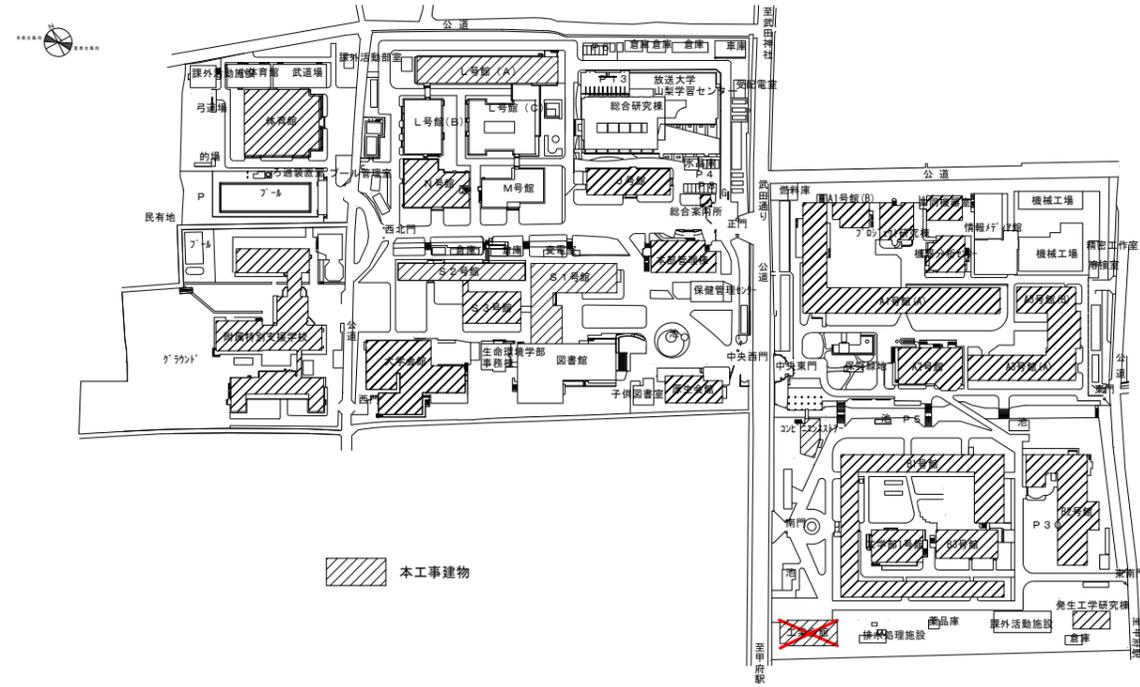


S=1/2000

北新団地

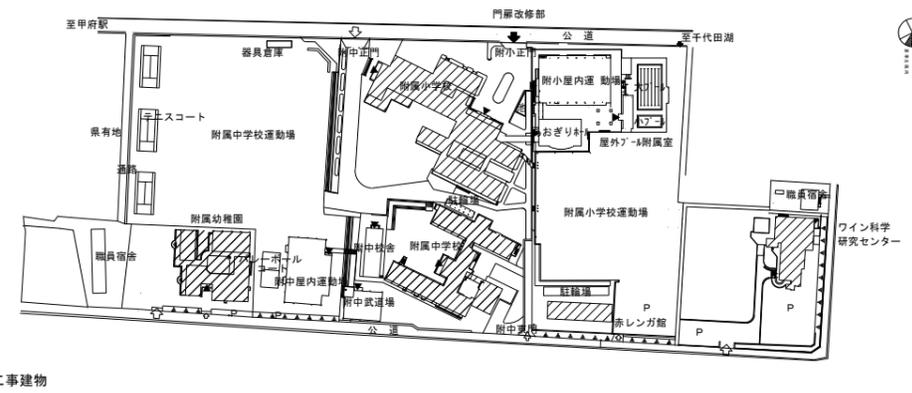


S=1/2000

宮前2団地

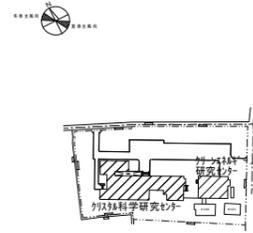


S=1/2000

宮前3団地

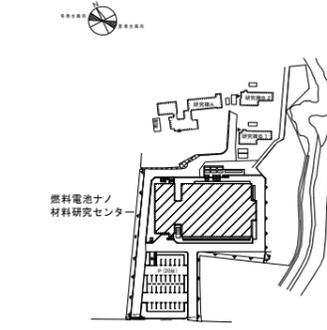

S=1/2000


小曲団地

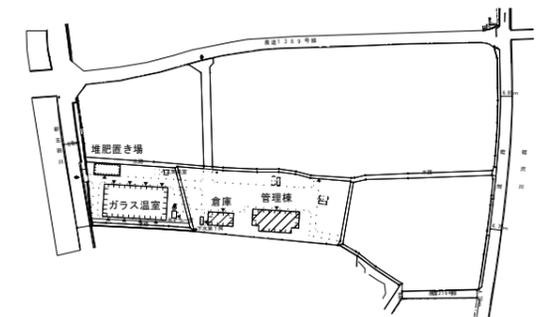

S=1/2000

工事名	山梨大学(武田1他)防犯設備改修工事				図面名	案内図, 配置図(武田1団地, 北新団地, 宮前2団地, 宮前3団地, 小曲団地)		図面番号	E-2
	部長	課長	補佐	担当	平成 27年 1月	縮尺	S=1/2000		
	山梨大学施設・環境部								

入退室管理設備 制御盤系統図 (工学部)

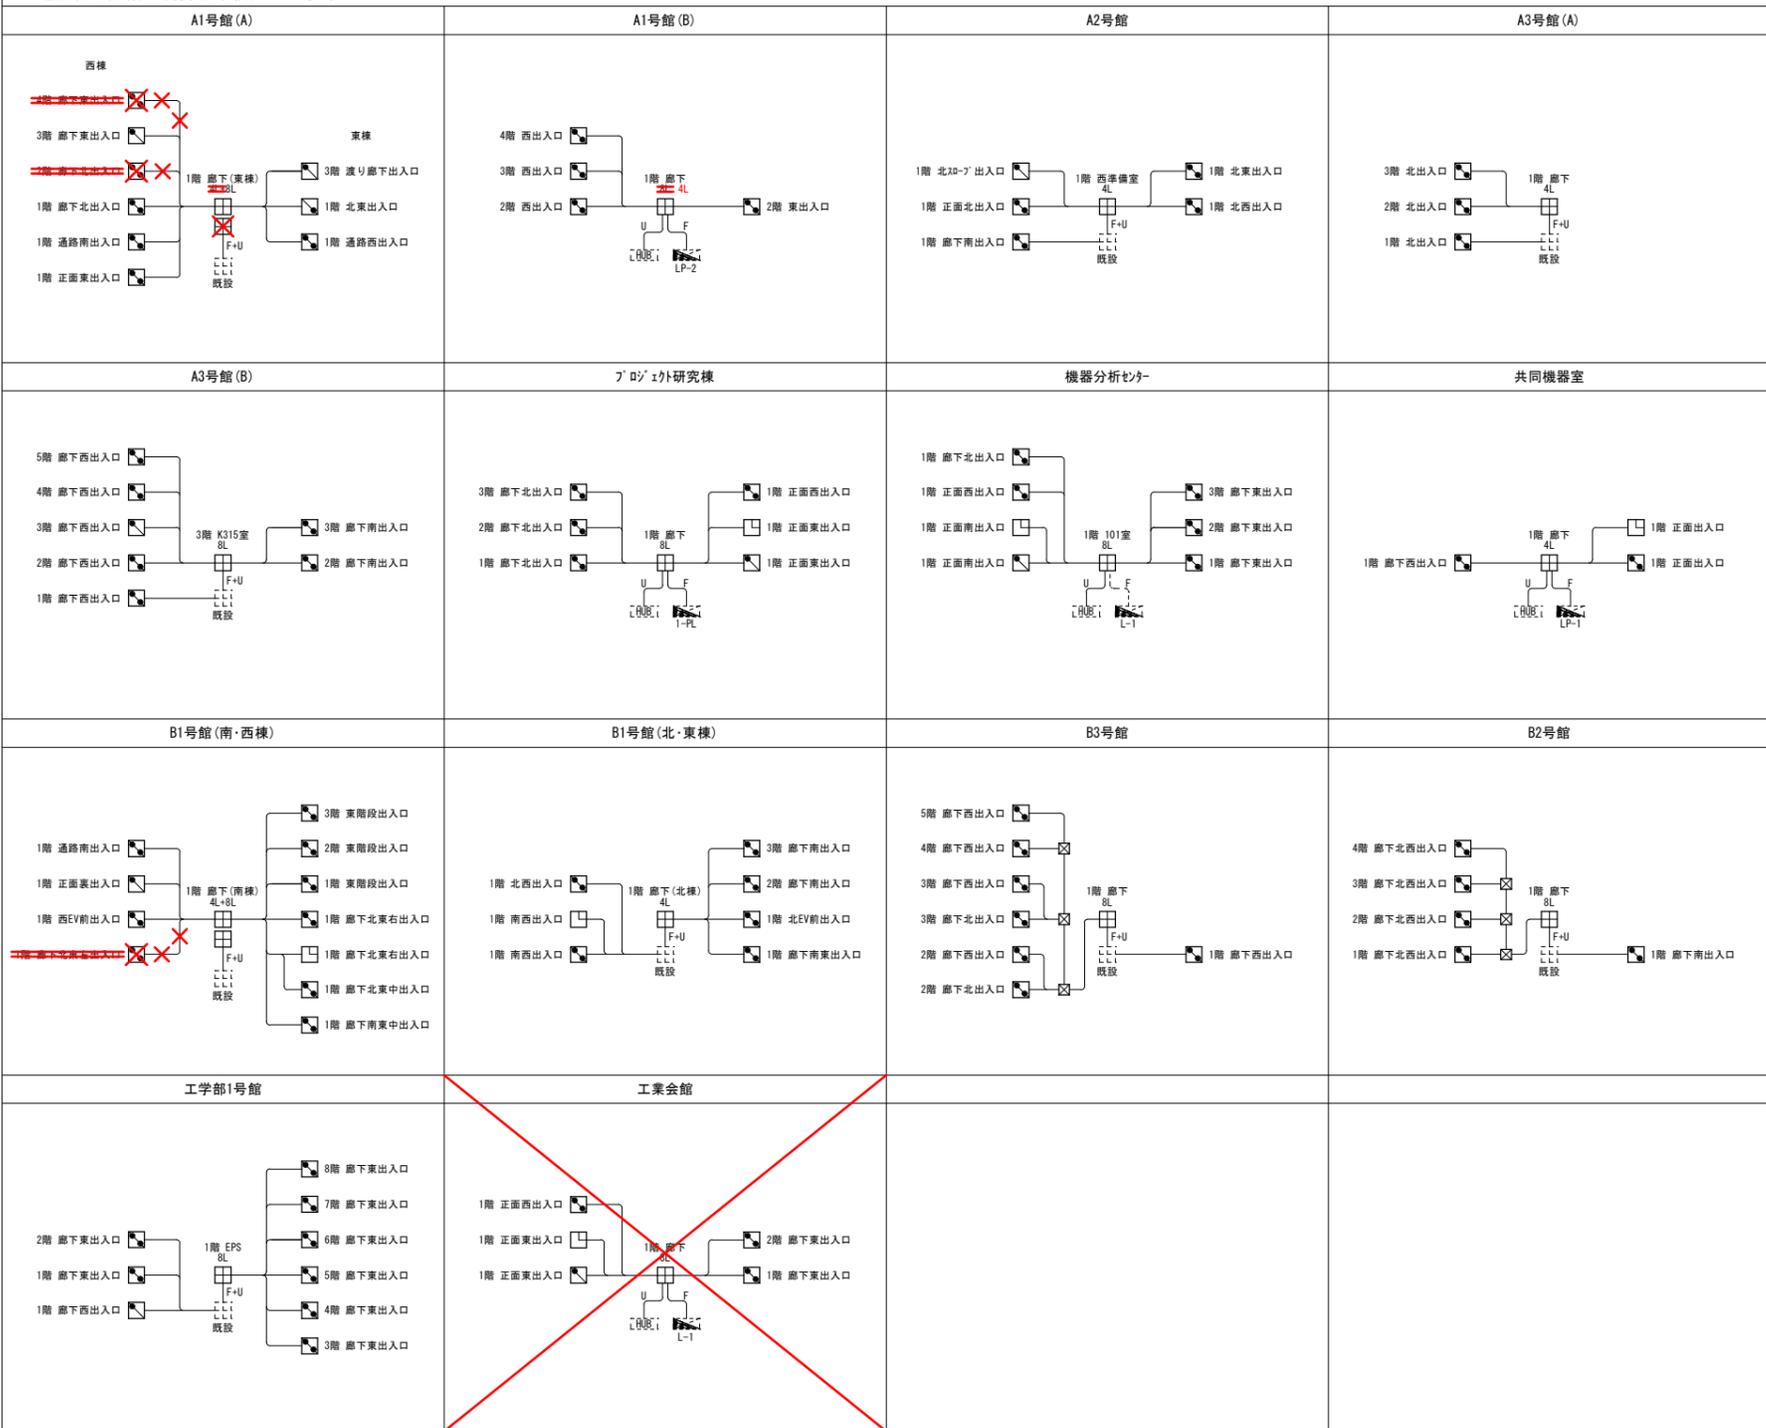




各団地共通凡例

配線図 共通凡例		配線図 配線共通凡例	
	分電盤 既設		EM-EEF2 0-3C (ころがし)
	HUB 既設		EM-UTPO 5-4P (ころがし)
	機器収容箱 機器は別途とする 取付高さはCH直付とする		EM-UTPO 5-4P x 2 (ころがし)
	監視装置 既設 詳細は仕様参照		EM-UTPO 5-4P x 3 (ころがし)
	防犯カメラ 別途工事		EM-UTPO 5-4P x 4 (ころがし)
	電気錠制御盤 傍記は扉制御数を示す 取付高さはCH直付とする		EM-FOPEE-SO 9-3P (ころがし)
	電気錠(自動扉用) 別途建築工事		EM-FOPEE-SO 9-5P (ころがし)
	電気錠(扉用) 別途建築工事		EM-FOPEE-SO 9-5P x 2 (ころがし)
	ドアステータス 扉用 詳細は仕様参照		EM-FOPEE-SO 9-5P x 3 (ころがし)
	扉付情報モニター 8種8心 Cat6		EM-FOPEE-SO 9-5P x 4 (ころがし)
	扉付情報モニター 8種8心 Cat6 x 2		EM-FOPEE-SO 9-5P x 5 (ころがし)
	アース 既設		EM-FOPEE-SO 9-5P x 6 (ころがし)
	アース 傍記 a: 鋼板製 SS 150 x 150 x 100 b: 鋼板製 SS 150 x 150 x 150 c: SUS製 SS 150 x 150 x 100 MP		EM-FOPEE-SO 9-5P x 7 (ころがし)
	アース 傍記 a: 樹脂製 四角中溝		EM-FOPEE-SO 9-5P x 8 (ころがし)
	アース 既設		EM-FOPEE-SO 9-5P x 9 (ころがし)
	アース 傍記 a: 鋼板製 SS 150 x 150 x 100 MP		EM-G14C-50/125 x 2 (ころがし)
	アース 既設		EM-EEF2 0-3C + EM-UTPO 5-4P (ころがし)
	防火区画直通処理 短管処理 付は傍記による		EM-EEF2 0-3C + EM-UTPO 5-4P + EM-FOPEE-SO 9-5P x 3 (ころがし)
	防火区画直通処理 電線管2m以上 付は傍記による		EM-UTPO 5-4P + EM-FOPEE-SO 9-5P (ころがし)
	壁貫通処理補修 付は傍記による		EM-UTPO 5-4P + EM-FOPEE-SO 9-5P x 2 (ころがし)
	1種金属線び MNA: A型 MNB: B型		EM-UTPO 5-4P + EM-FOPEE-SO 9-5P x 3 (ころがし)
	配管配線 天井内ころがし		EM-UTPO 5-4P + EM-FOPEE-SO 9-5P x 5 (ころがし)
	配管配線 天井いんべい		EM-UTPO 5-4P + EM-FOPEE-SO 9-3P x 8 (ころがし)
	予備配管 露出		EM-FOPEE-SO 9-3P x 5P (ころがし)
	保護管 立上げ/引下げ		EM-FOPEE-SO 9-3P x 2 (ころがし)
	立上げ/引下げ/露出し		EM-FOPEE-SO 9-3P x 3 (ころがし)
	撤去を示す		EM-FOPEE-SO 9-3P x 6 (ころがし)
	既設		EM-UTPO 5-4P (露出)(G28)
	建物出入口を示す		EM-FOPEE-SO 9-3P (露出)(G28)
			EM-FOPEE-SO 9-3P (露出)(E25)
			EM-FOPEE-SO 9-5P (露出)(E25)
			EM-FOPEE-SO 9-5P x 2 (露出)(G54)
			EM-UTPO 5-4P x 2 + EM-FOPEE-SO 9-5P (露出)(E39)
			EM-FOPEE-SO 9-3P x 5P (露出)(E39)
			EM-UTPO 5-4P (ころがし)(E25)
			EM-UTPO 5-4P + EM-FOPEE-SO 9-5P x 2 (ころがし)(E25)
			EM-UTPO 5-4P + EM-FOPEE-SO 9-5P x 3 (ころがし)(E39)
			EM-UTPO 5-4P + EM-FOPEE-SO 9-5P x 5 (ころがし)(E39)
			EM-UTPO 5-4P x 2 + EM-FOPEE-SO 9-5P x 2 (ころがし)(E39)
			EM-FOPEE-SO 9-5P (ころがし)(E25)
			EM-FOPEE-SO 9-5P x 2 (ころがし)(E39)
			EM-FOPEE-SO 9-3P (ころがし)(露出)(G28)
			EM-FOPEE-SO 9-5P (ころがし)(露出)(E25)
			EM-FOPEE-SO 9-5P x 2 (ころがし)(露出)(G54)
			EM-UTPO 5-4P (ころがし)(MNA)
			EM-UTPO 5-4P (ころがし)(PF28)
			EM-UTPO 5-4P (ころがし)(PF28)(MNB)



相当品番	建物名称	台数
A	日東工業(株) THD25-6565AC	A1号館(A) 1台
		B2号館 1台
		L号館(A) 1台
B	日東工業(株) THA12-344AC	体育館 1台
		A1号館(A) 1台
C	日東工業(株) B20-76-2L	B1号館 2台
		A3号館(A) 1台
D	日東工業(株) P14-23A	A1号館(A) 1台
		B1号館 2台
E	日東工業(株) THD30-6565AC	B1号館 1台
		コピエ機室 1台
F	日東工業(株) OPK18-54A	A1号館(A) 1台
G	日東工業(株) PL16-35A	工学部南門 1台
		保存緑地 1台

※ 機器収容箱内 OA77 1m, 2P15A, E付 x 4個口, 磁石付 x 設置, 電源は、既設HUBより分岐する。(A, C, Eに適用する)

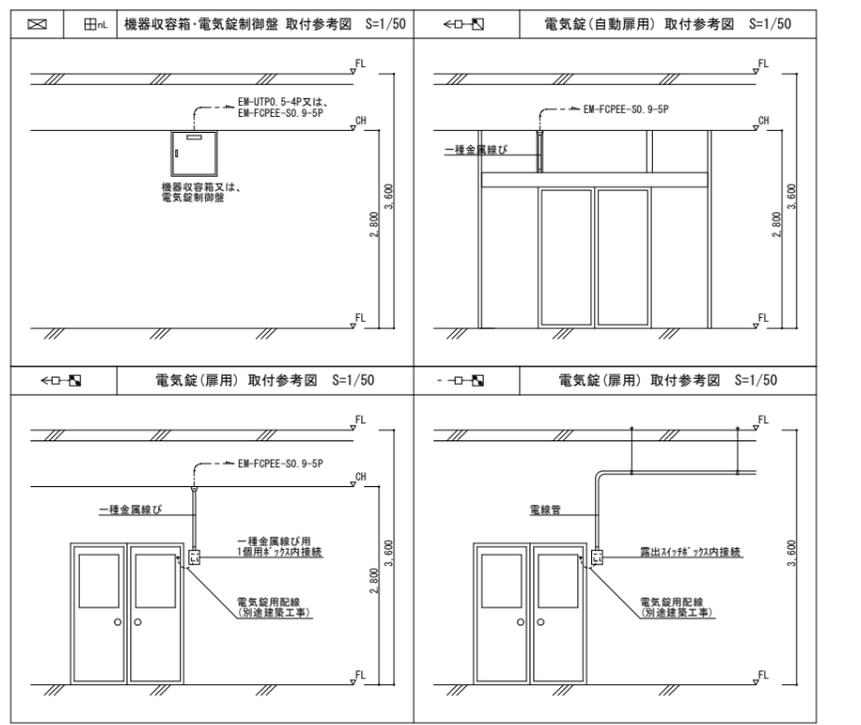

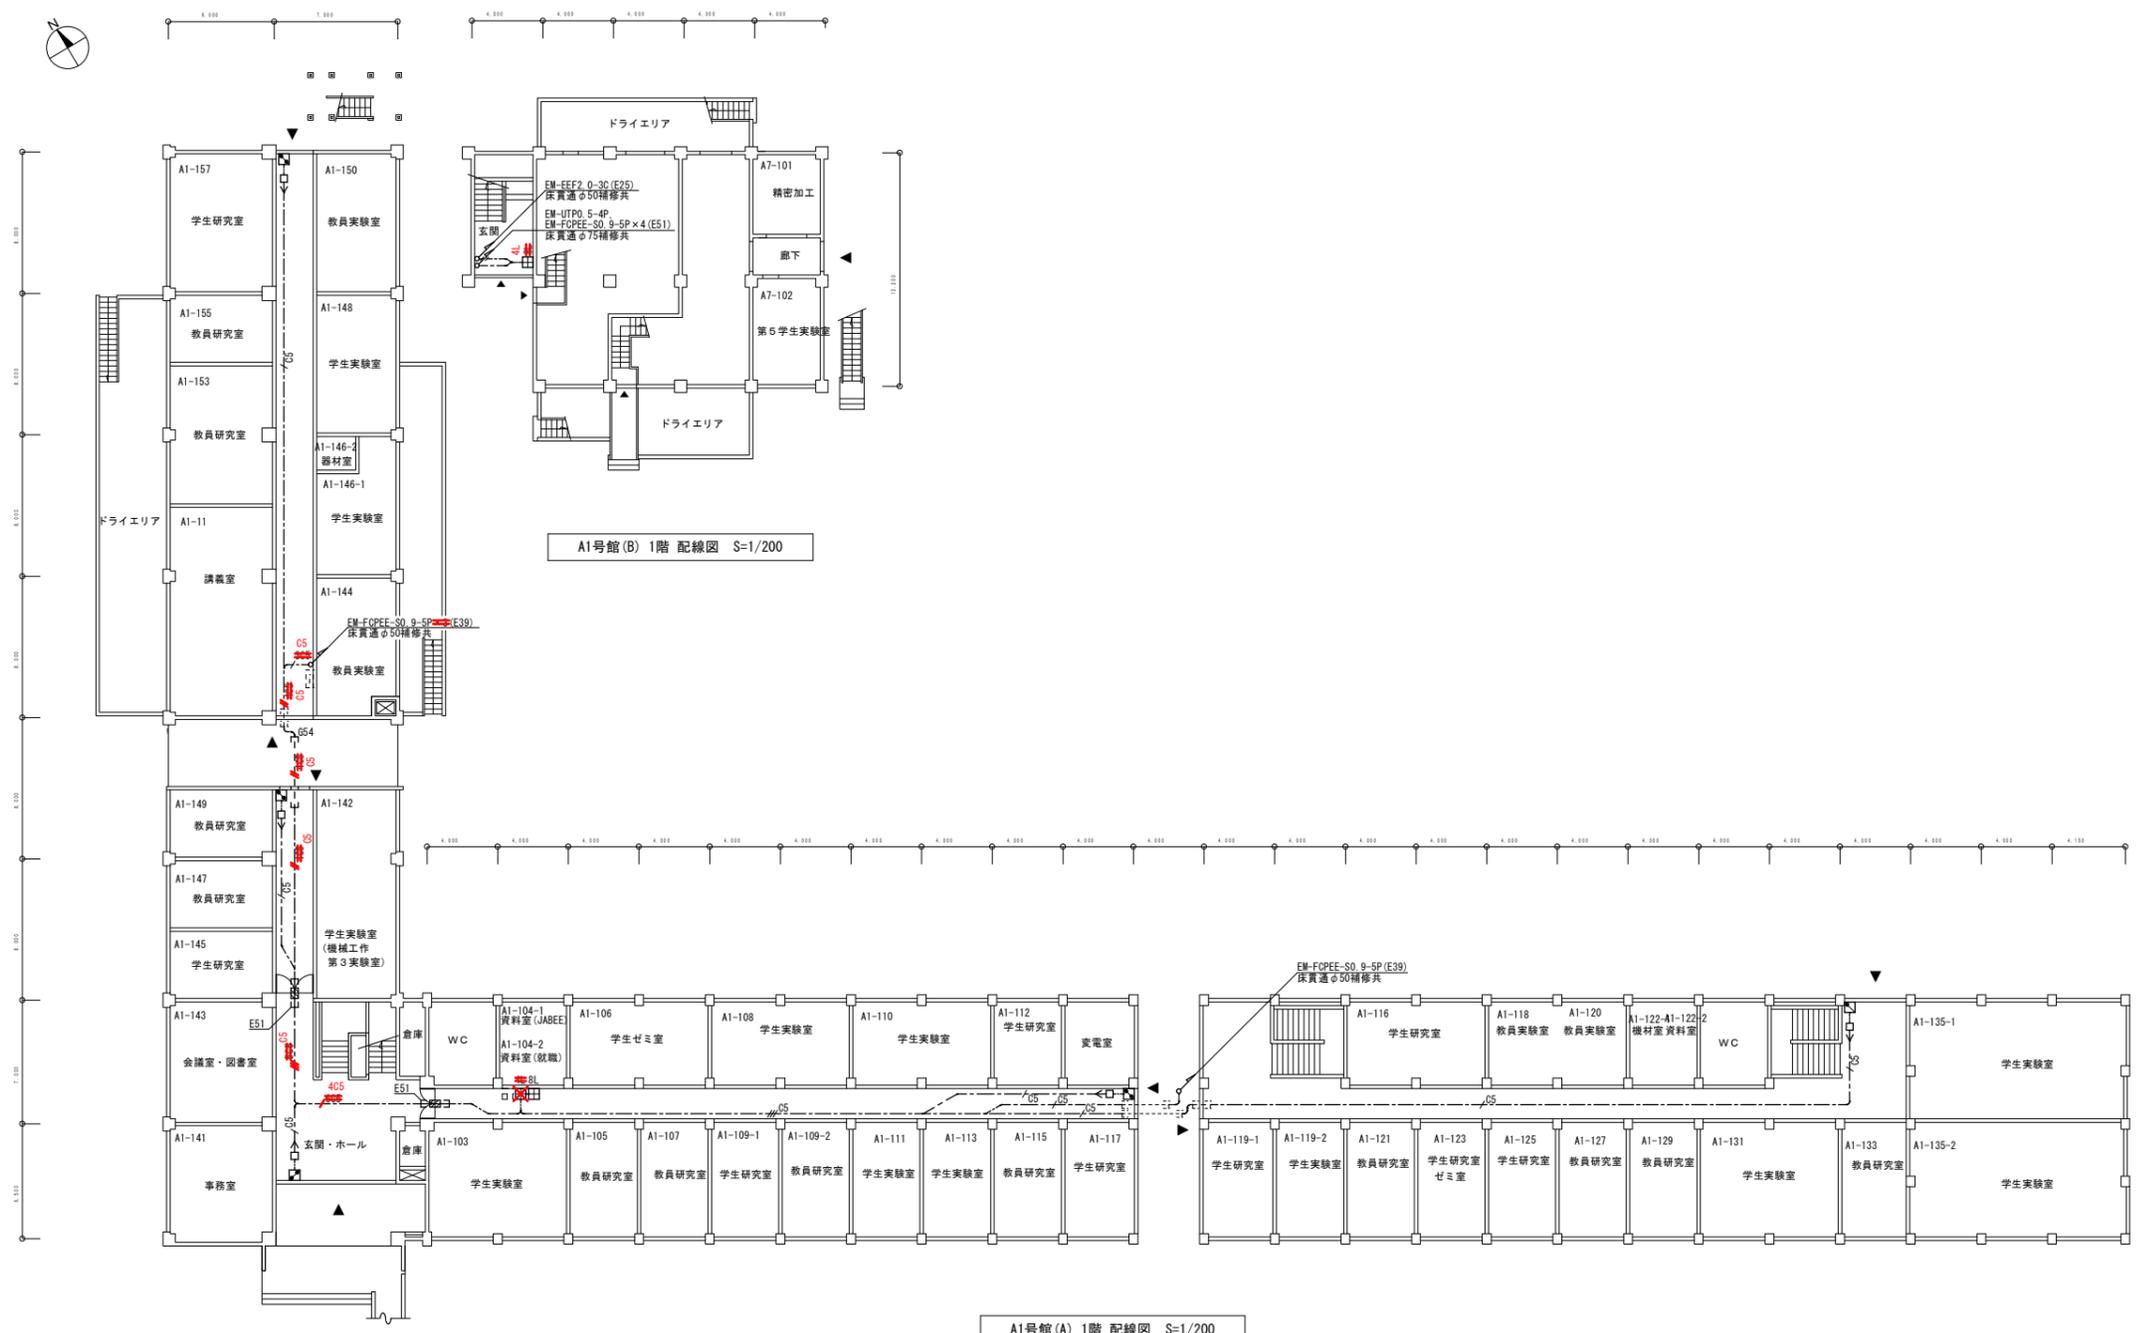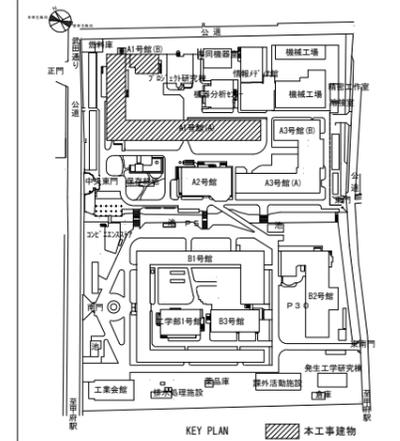

A1号館(A)西		A1号館(A)南		A1号館(B)	
階数	階高	階数	階高	階数	階高
PH	3,200	3	3,600	4	3,600
4	3,600	2	3,600	3	3,600
3	3,600	1	3,600	2	3,600
2	3,600			1	3,600
1	3,600				
B	3,600				

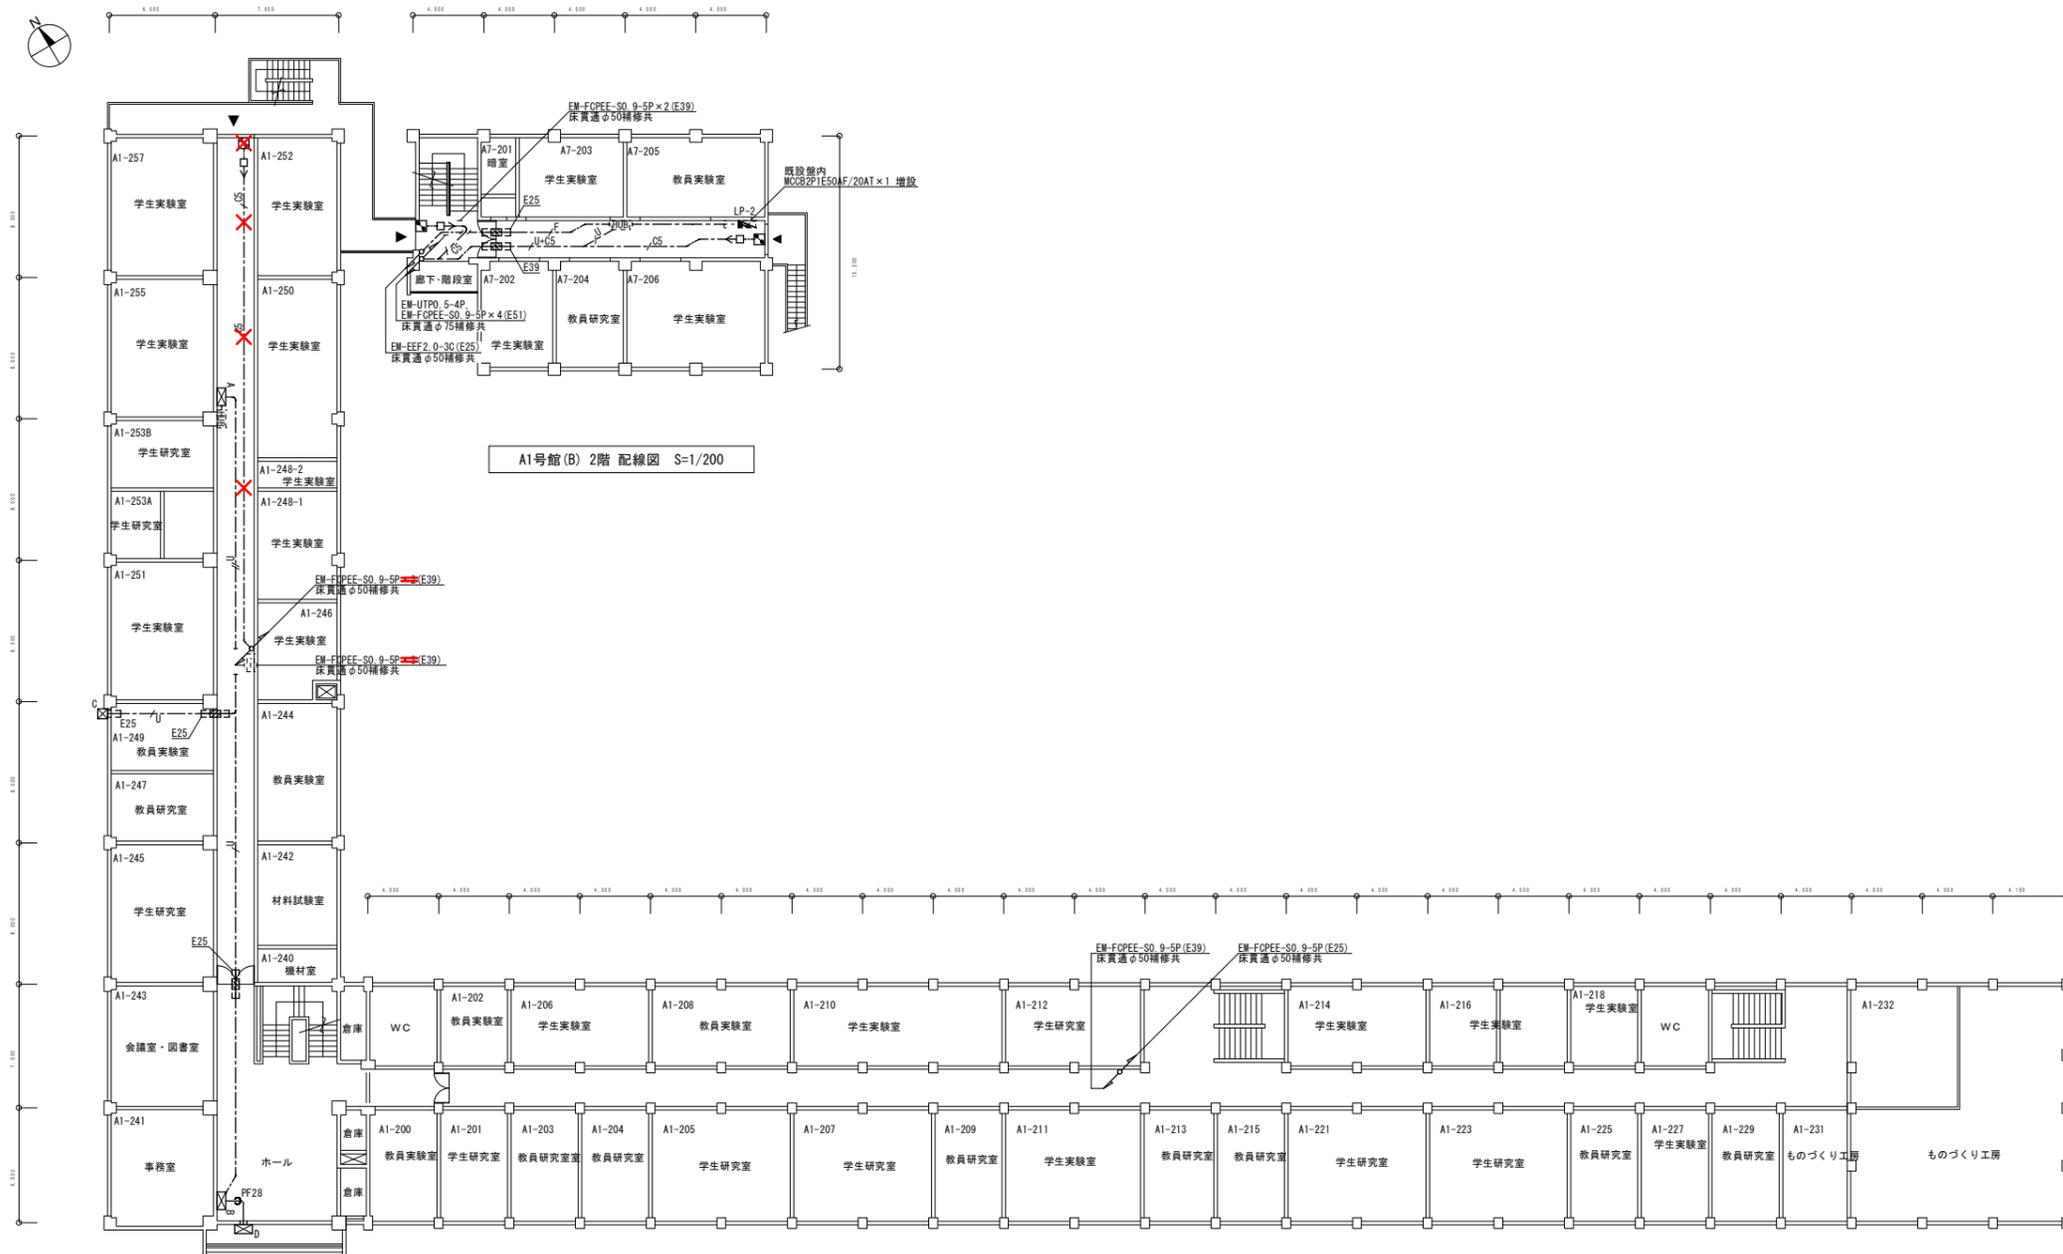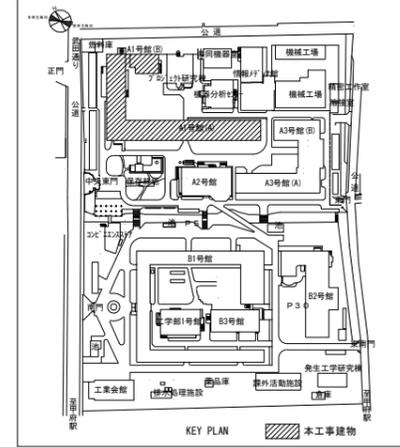



A1号館(B) 2階 配線図 S=1/200

A1号館(A) 2階 配線図 S=1/200

A1号館(A)西	
階数	階高
4	3,600
3	3,600
2	3,600
1	3,600
B	3,600

A1号館(A)南	
階数	階高
3	3,600
2	3,600
1	3,600

A1号館(B)	
階数	階高
4	3,600
3	3,600
2	3,600
1	3,600

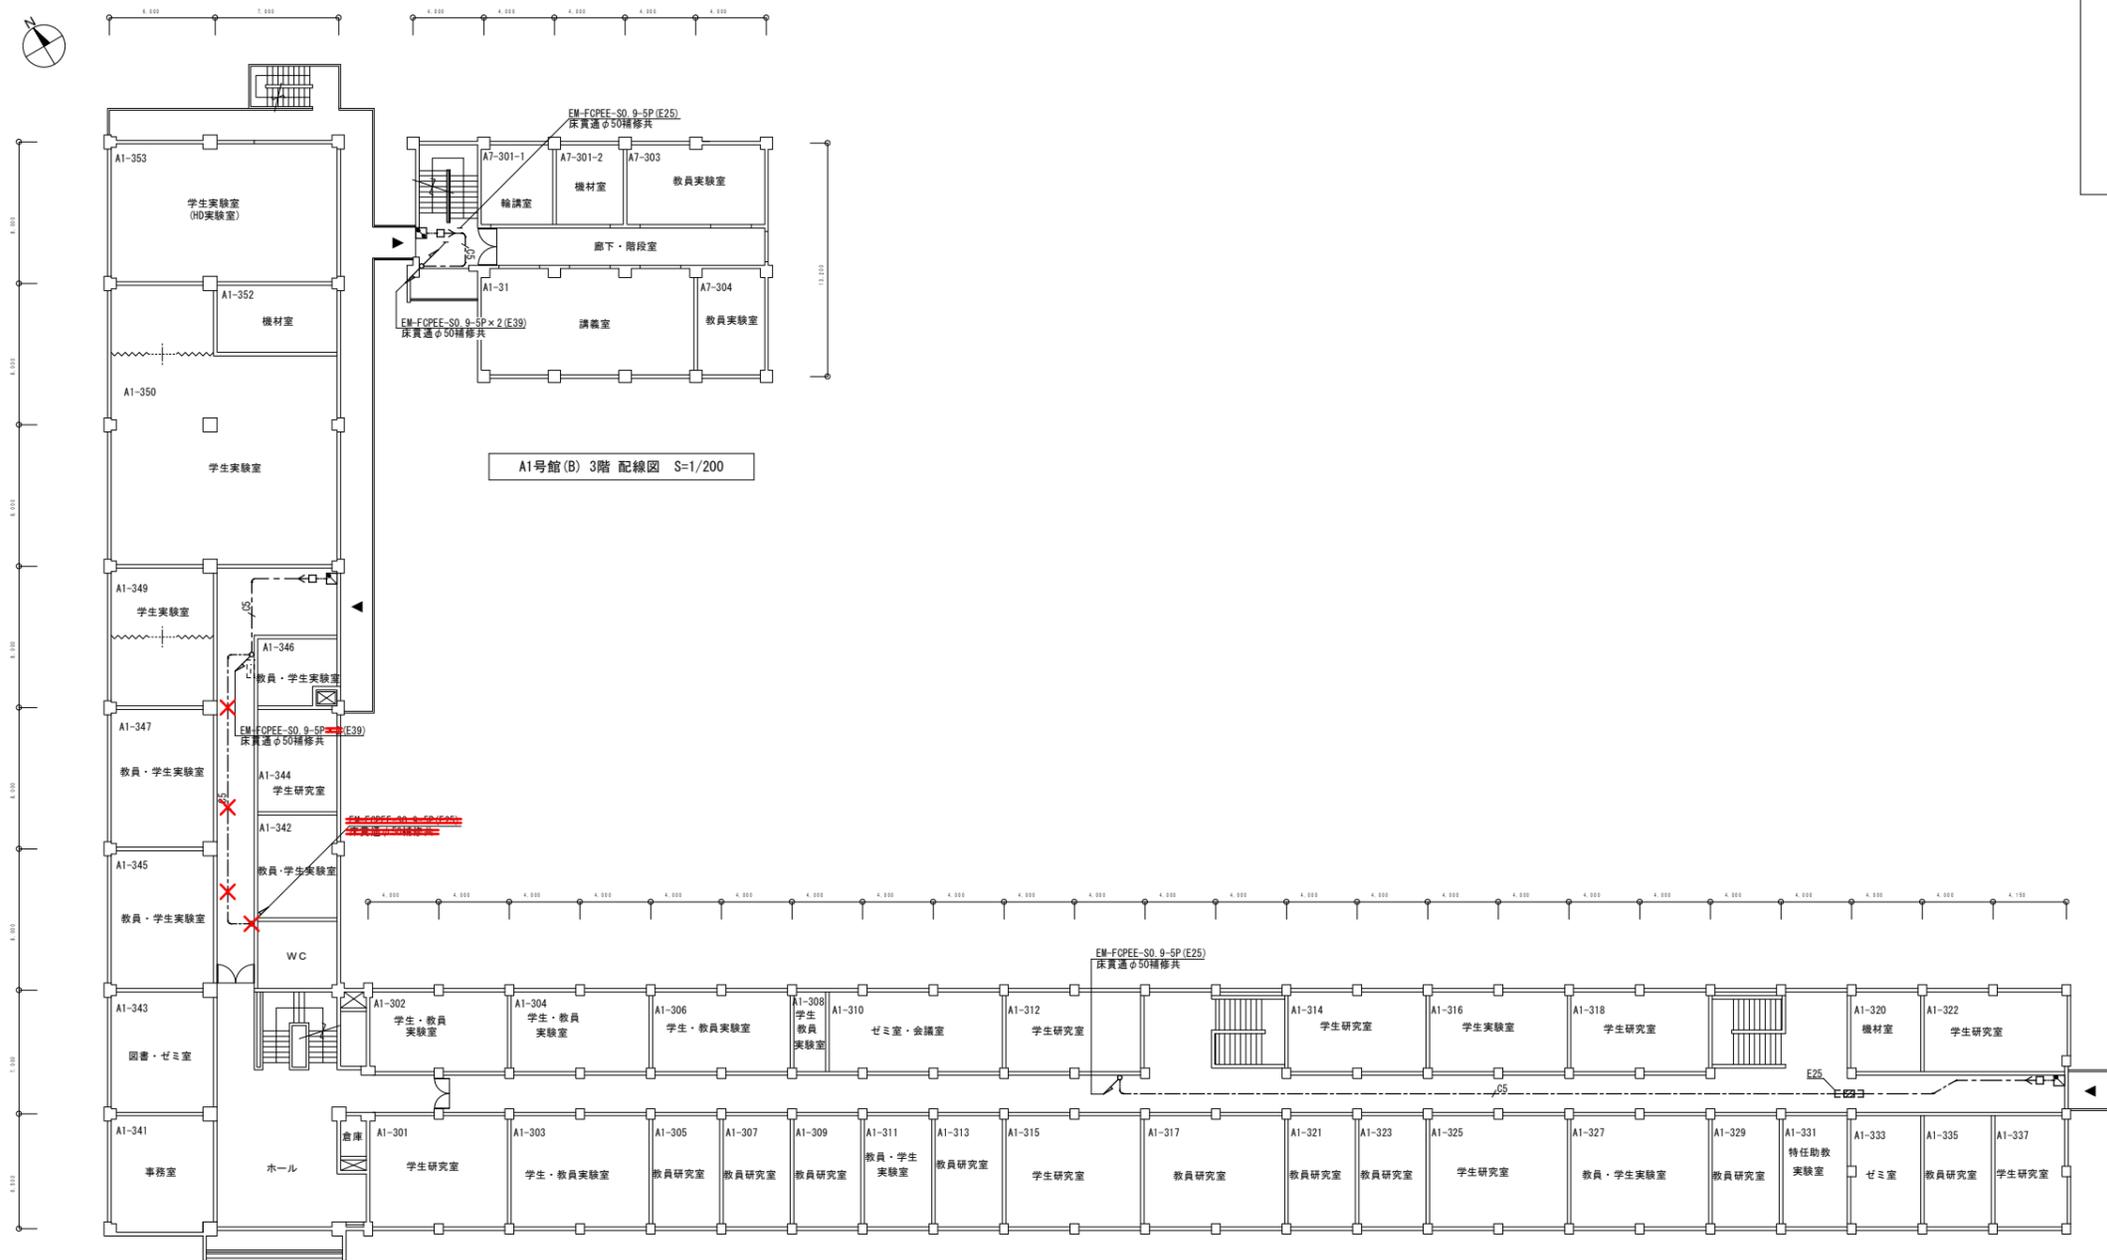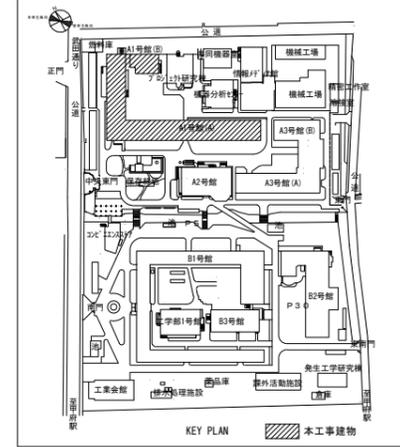


A1号館(B) 3階 配線図 S=1/200

A1号館(A) 3階 配線図 S=1/200


A1号館(A)西	
階数	階高
PH	3.200
4	3.600
3	3.600
2	3.600
1	3.600
B	3.600

A1号館(A)南	
階数	階高
3	3.600
2	3.600
1	3.600


A1号館(B)	
階数	階高
4	3.600
3	3.600
2	3.600
1	3.600

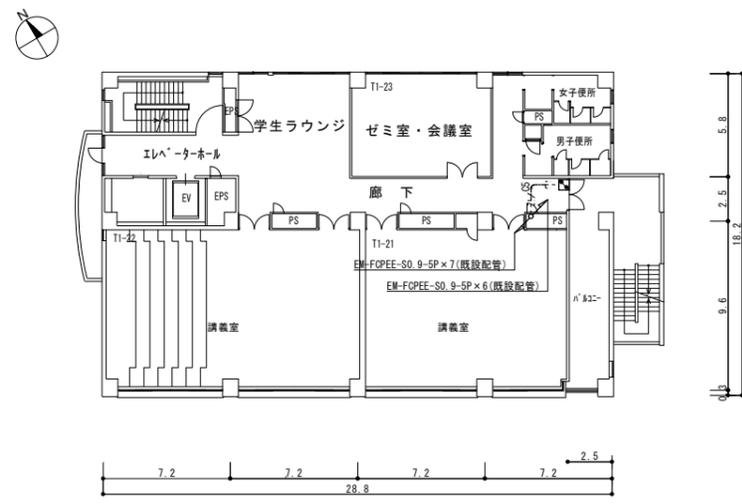


工学部1号館 2階 配線図 S=1/200

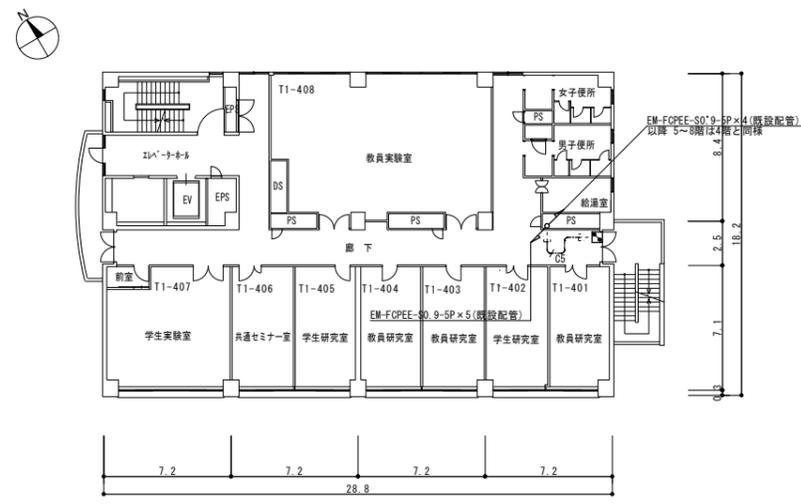


工学部1号館 4~8階 配線図 S=1/200

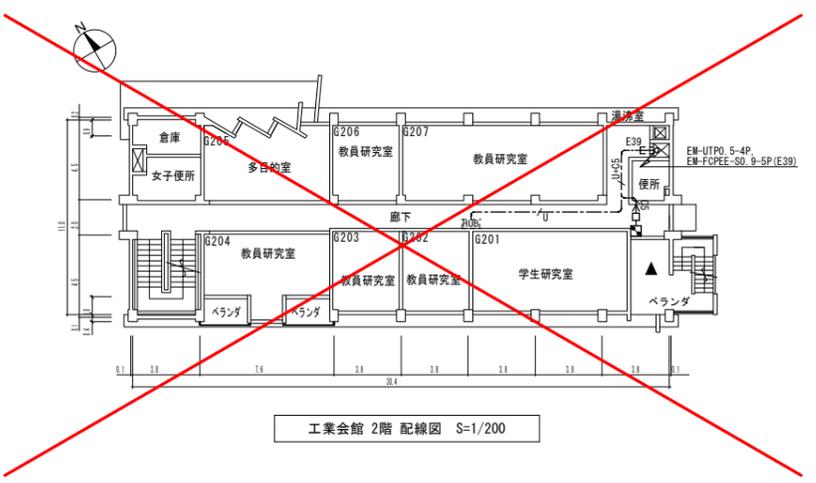


工業会館 2階 配線図 S=1/200

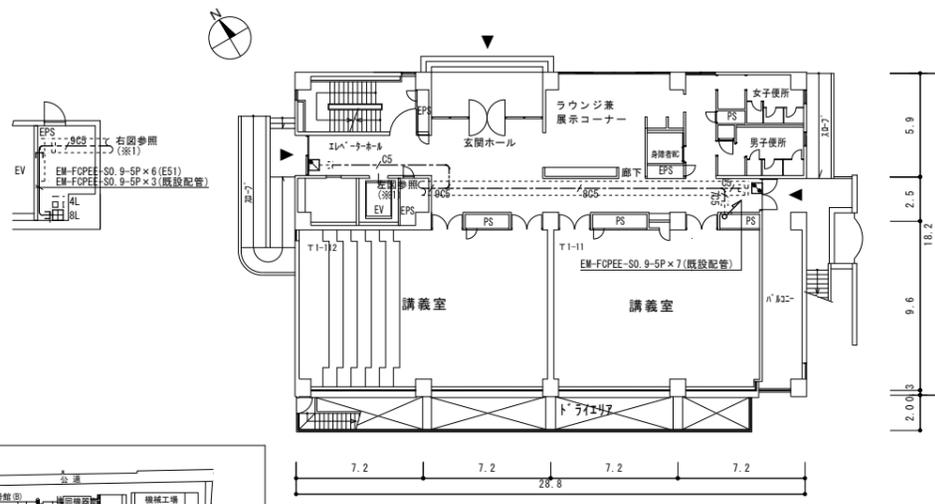


工学部1号館 1階 配線図 S=1/200

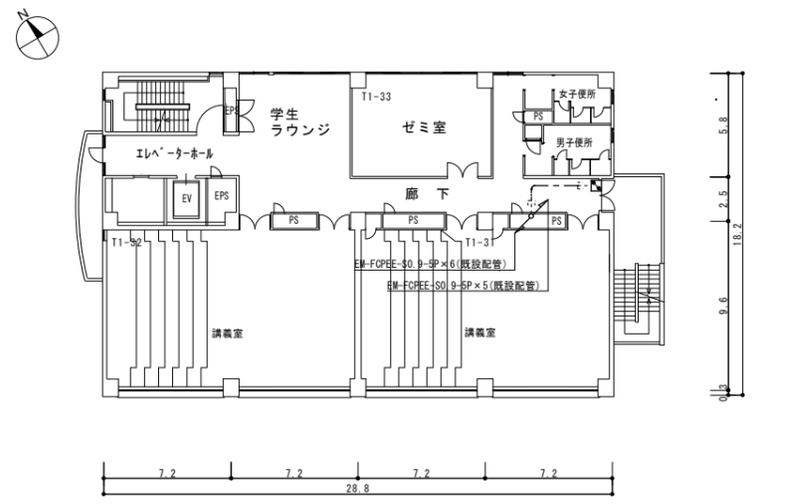

工学部1号館 3階 配線図 S=1/200

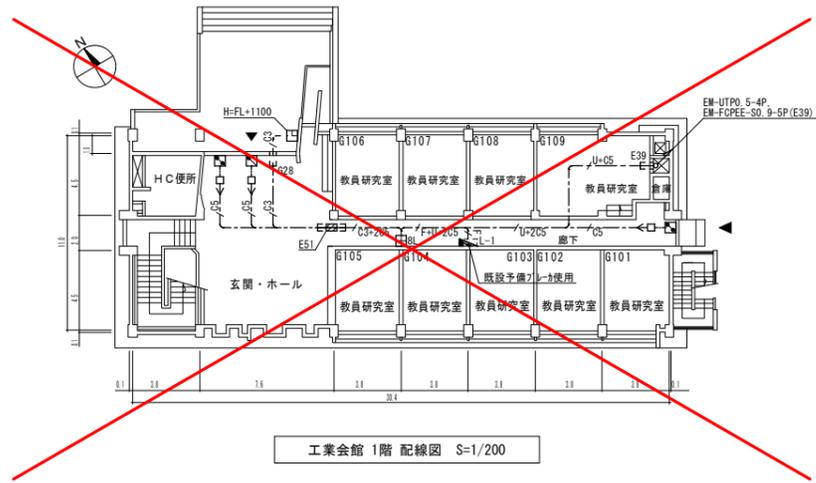

工業会館 1階 配線図 S=1/200

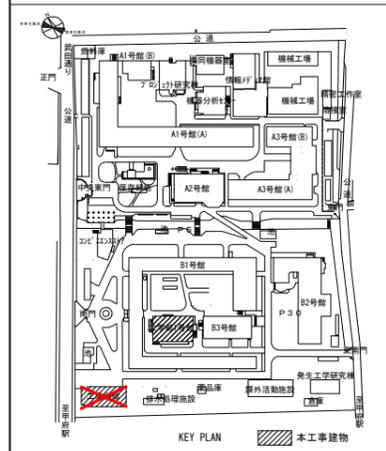

工学部1号館	
階数	階高
8	3,800
7	3,800
6	3,800
5	3,800
4	3,800
3	4,200
2	4,200
1	4,200
B	4,200

工業会館	
階数	階高
3	4,000
2	3,300
1	3,300