
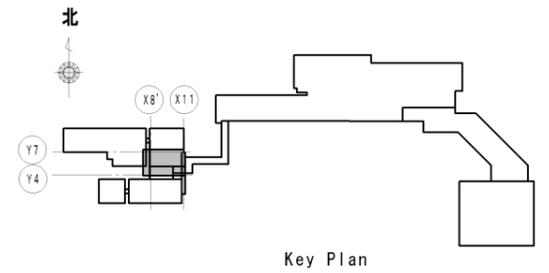



| No | 図面番号 | 変 更 前 | 図面番号 | 変 更 後 |
|----|------------|----------------------|---------------------------|---------------------------------------|
| 1 | M-6 M-7 | 都市ガス設備経路・仕様変更（図示による） | M-6 M-7 M-8 M-17 | 都市ガス設備経路・仕様変更（図示による） 都市ガス設備仮設配管図追加 |
| 2 | | | | |
| 3 | | | | |
| 4 | | | | |
| 5 | | | | |
| 6 | | | | |
| | | | | |
| | | | | |

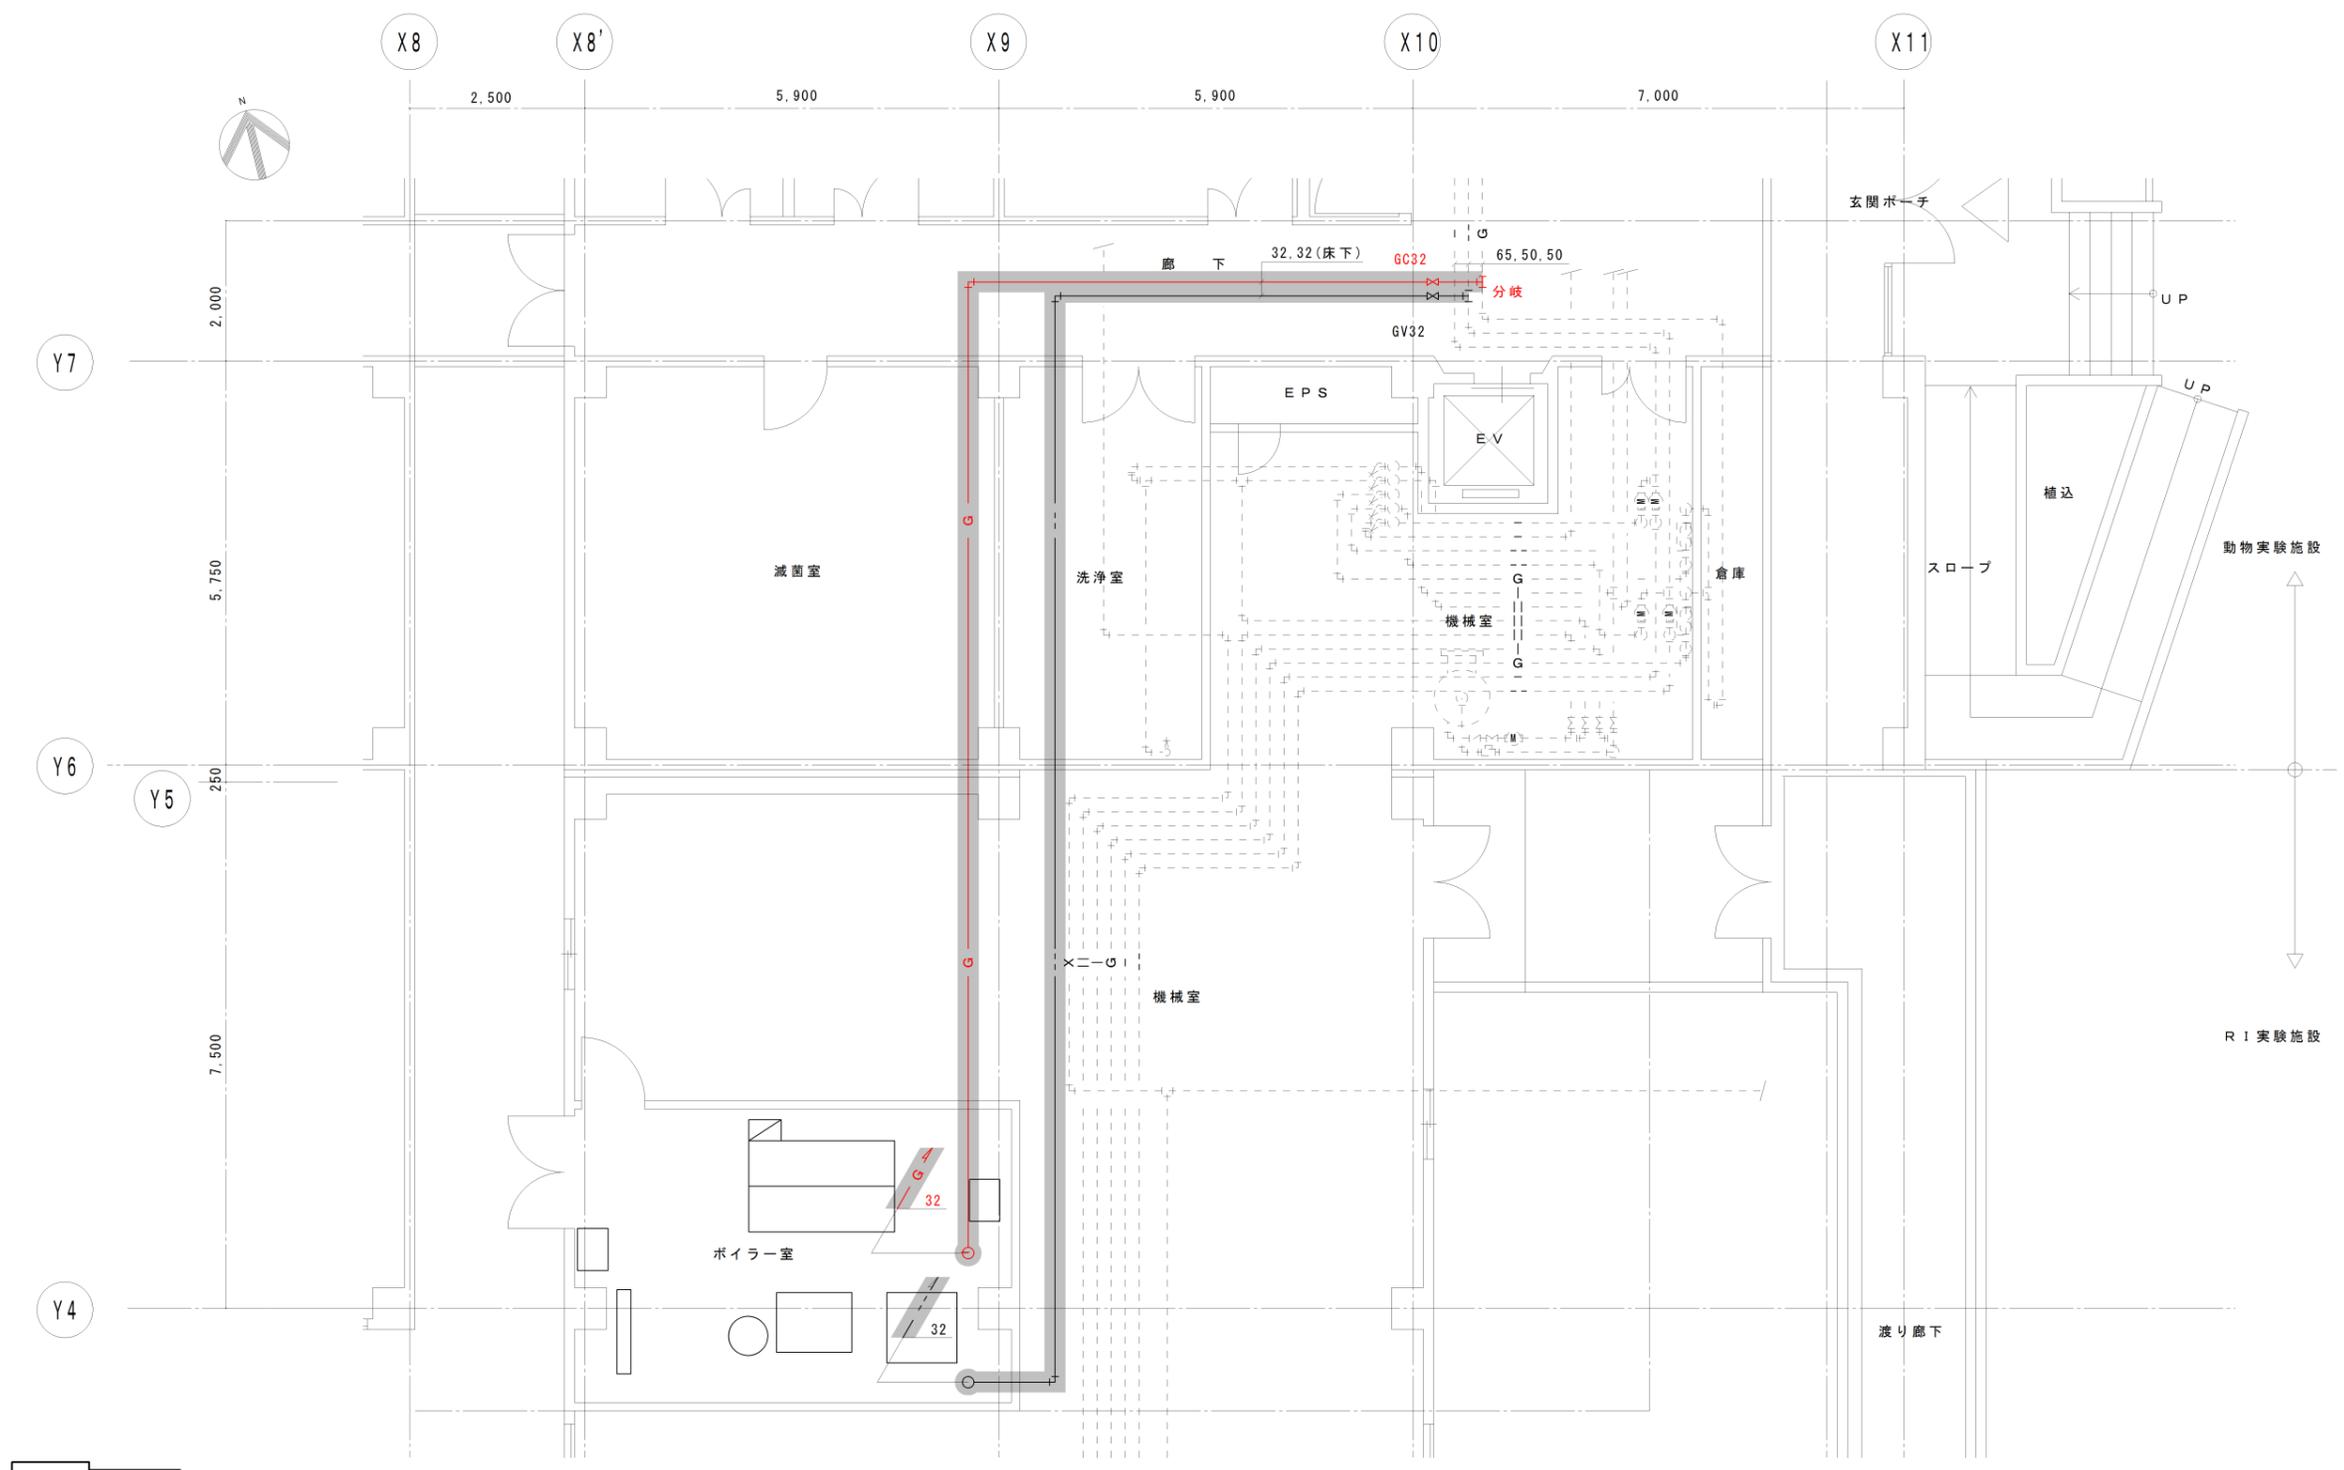

動物実験施設1階衛生設備配管平面図【改修後】 S=1:50


※ 改修箇所

| | | | | | | |
|-----------------------------|--|--|--|----------------------------|-----------|------|
| 工事名 山梨大学（下河東）基幹整備（ボイラー設備）工事 | | | | 図面名 動物実験施設1階衛生設備配管平面図【改修後】 | | 図面番号 |
| 山梨大学施設・環境部 | | | | 部長 | 課長 | M-6 |
| | | | | 補佐 | 担当 | |
| | | | | 平成26年7月 | 縮尺 S=1:50 | |



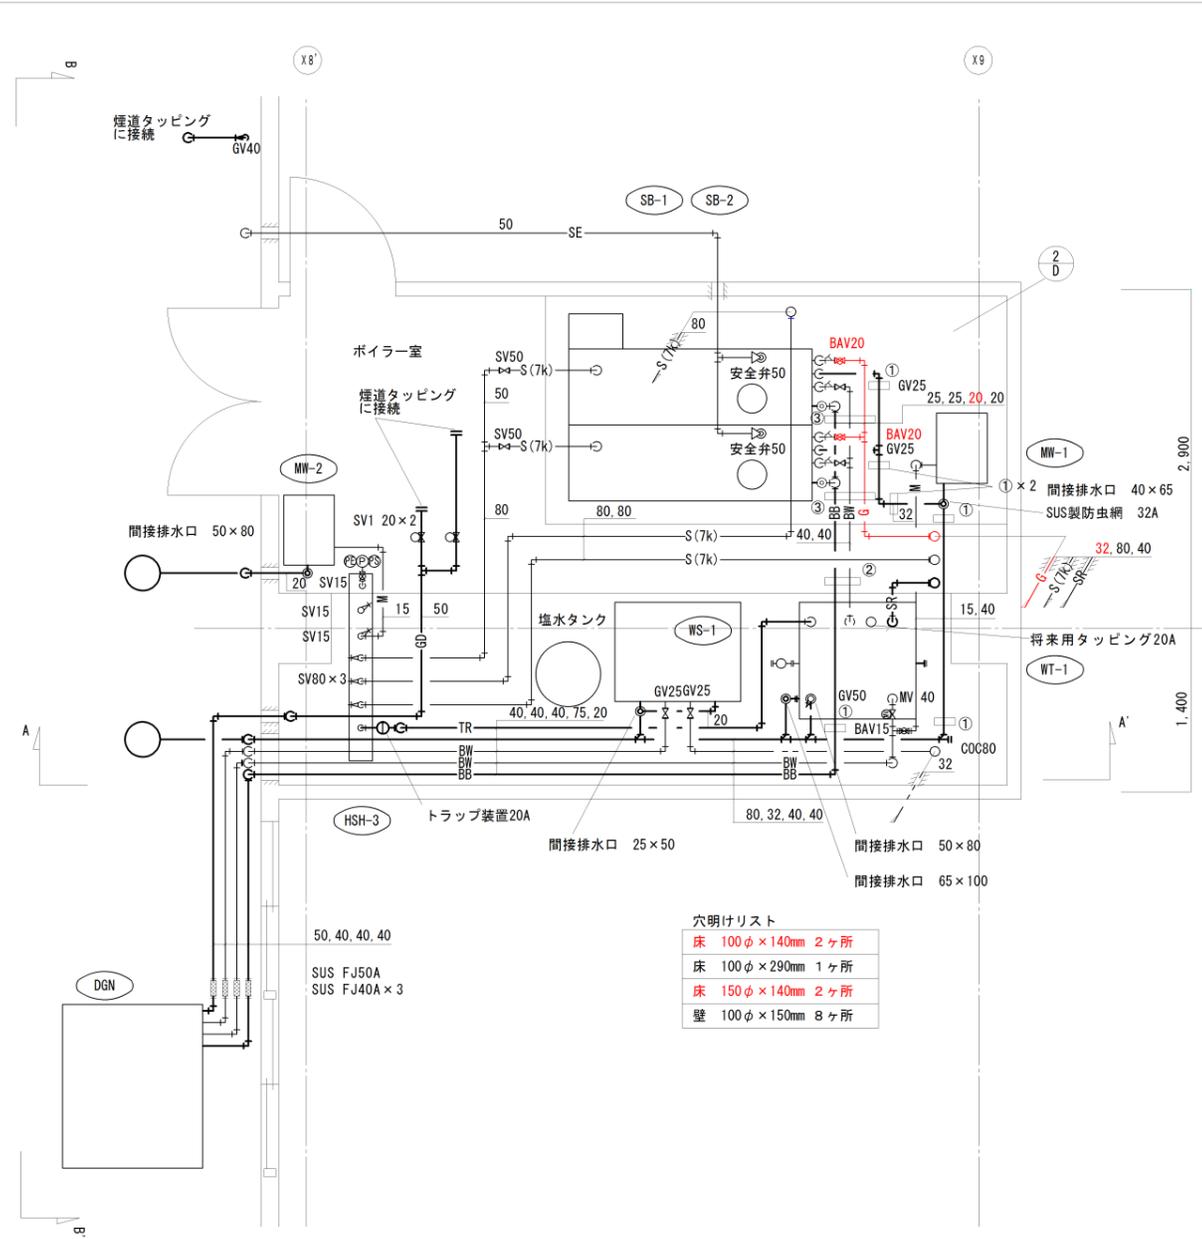


- 穴明けリスト
- 床 100φ×140mm 2ヶ所
 - 床 100φ×290mm 1ヶ所
 - 床 150φ×140mm 2ヶ所
 - 壁 100φ×150mm 8ヶ所



動物実験施設1階ボイラー室詳細図【改修後】 S=1:30

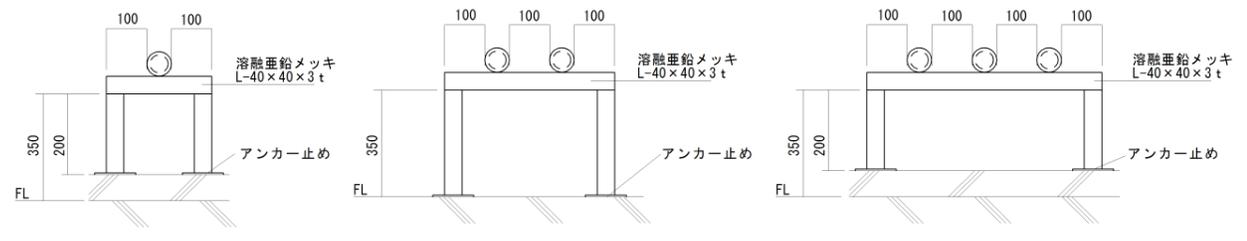

配管用架台①図 No Scale 配管用架台②図 No Scale 配管用架台③図 No Scale

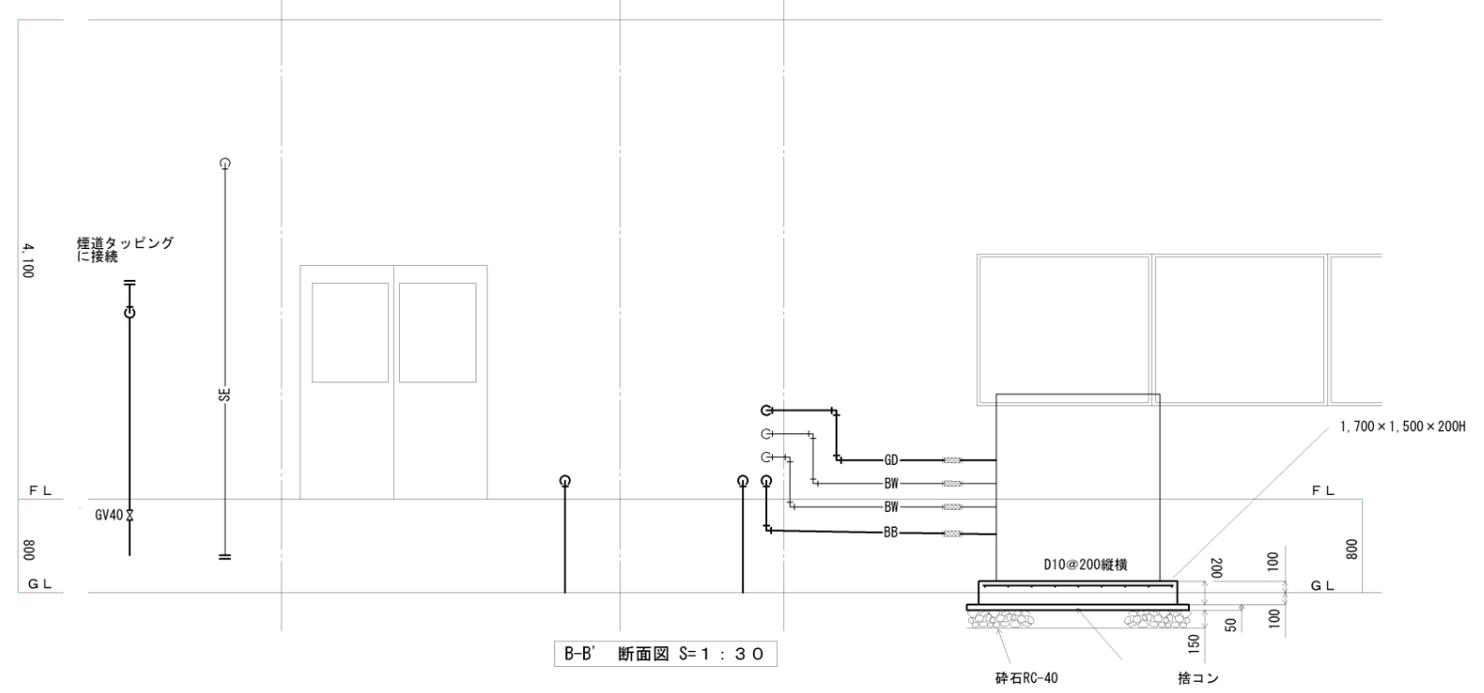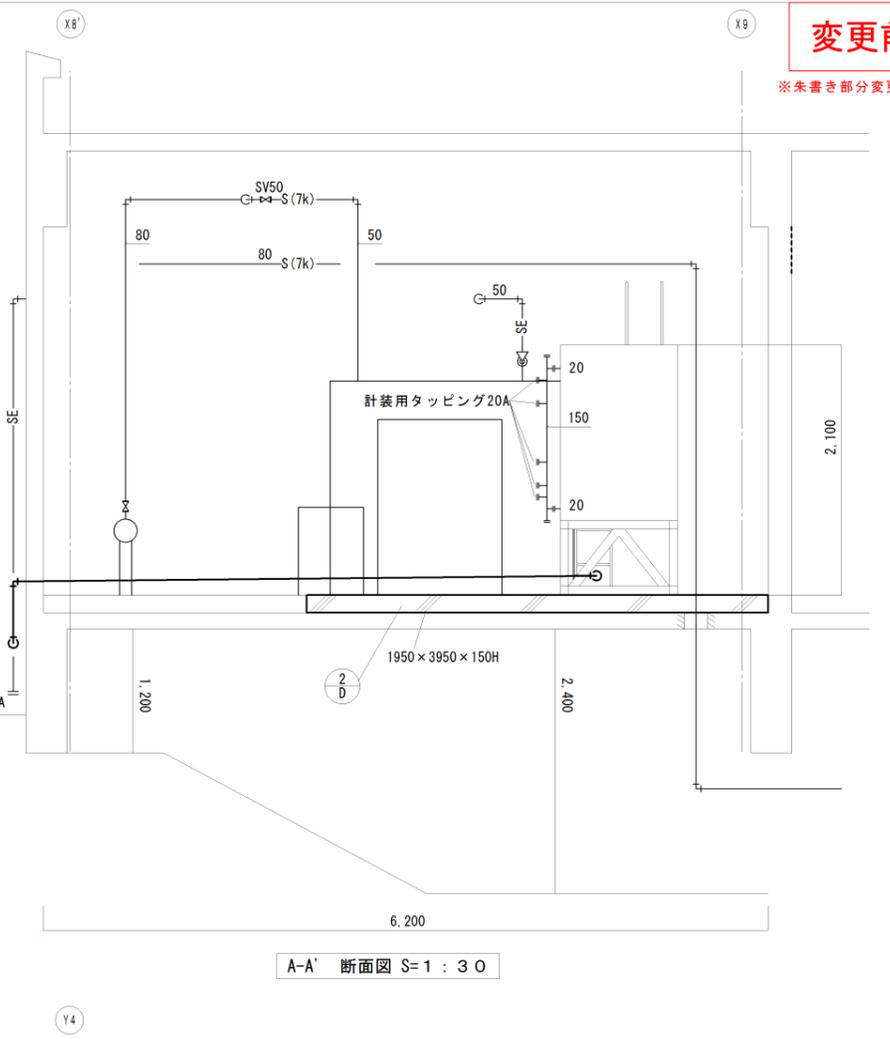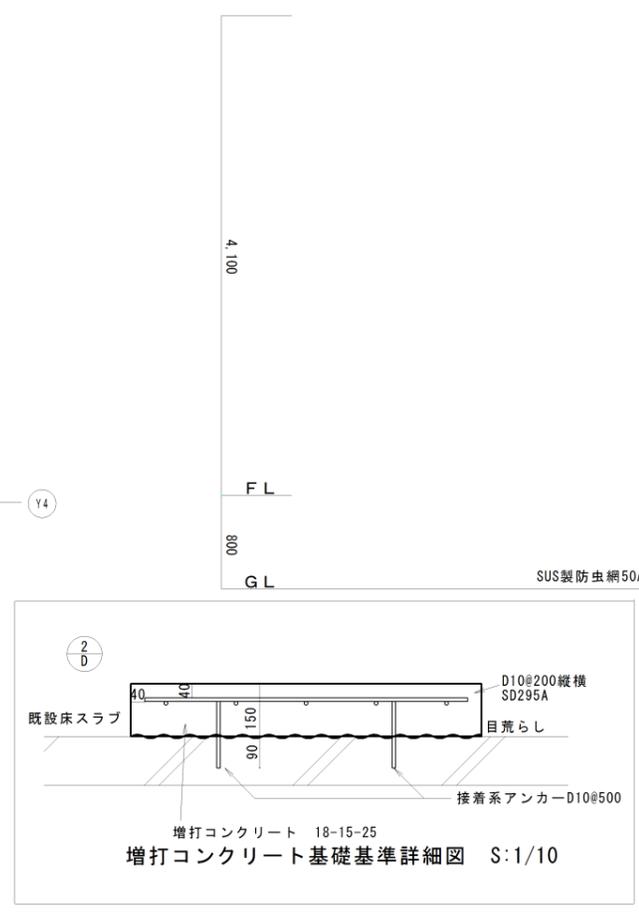

| | | | | | |
|-----|-------------------------|---------|-----------------------|--------|-----|
| 工事名 | 山梨大学（下河東）基幹整備（ボイラー設備）工事 | 図面名 | 動物実験施設1階ボイラー室詳細図【改修後】 | 図面番号 | M-7 |
| | 山梨大学施設・環境部 | 部長 | 課長 | 補佐 | 担当 |
| | | 平成26年7月 | 縮尺 | S=1:30 | |

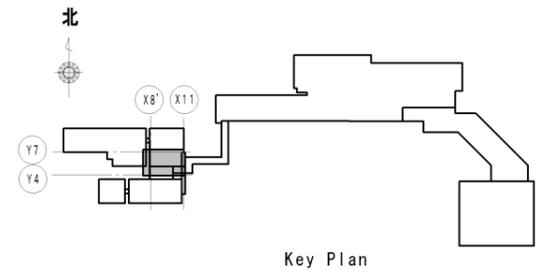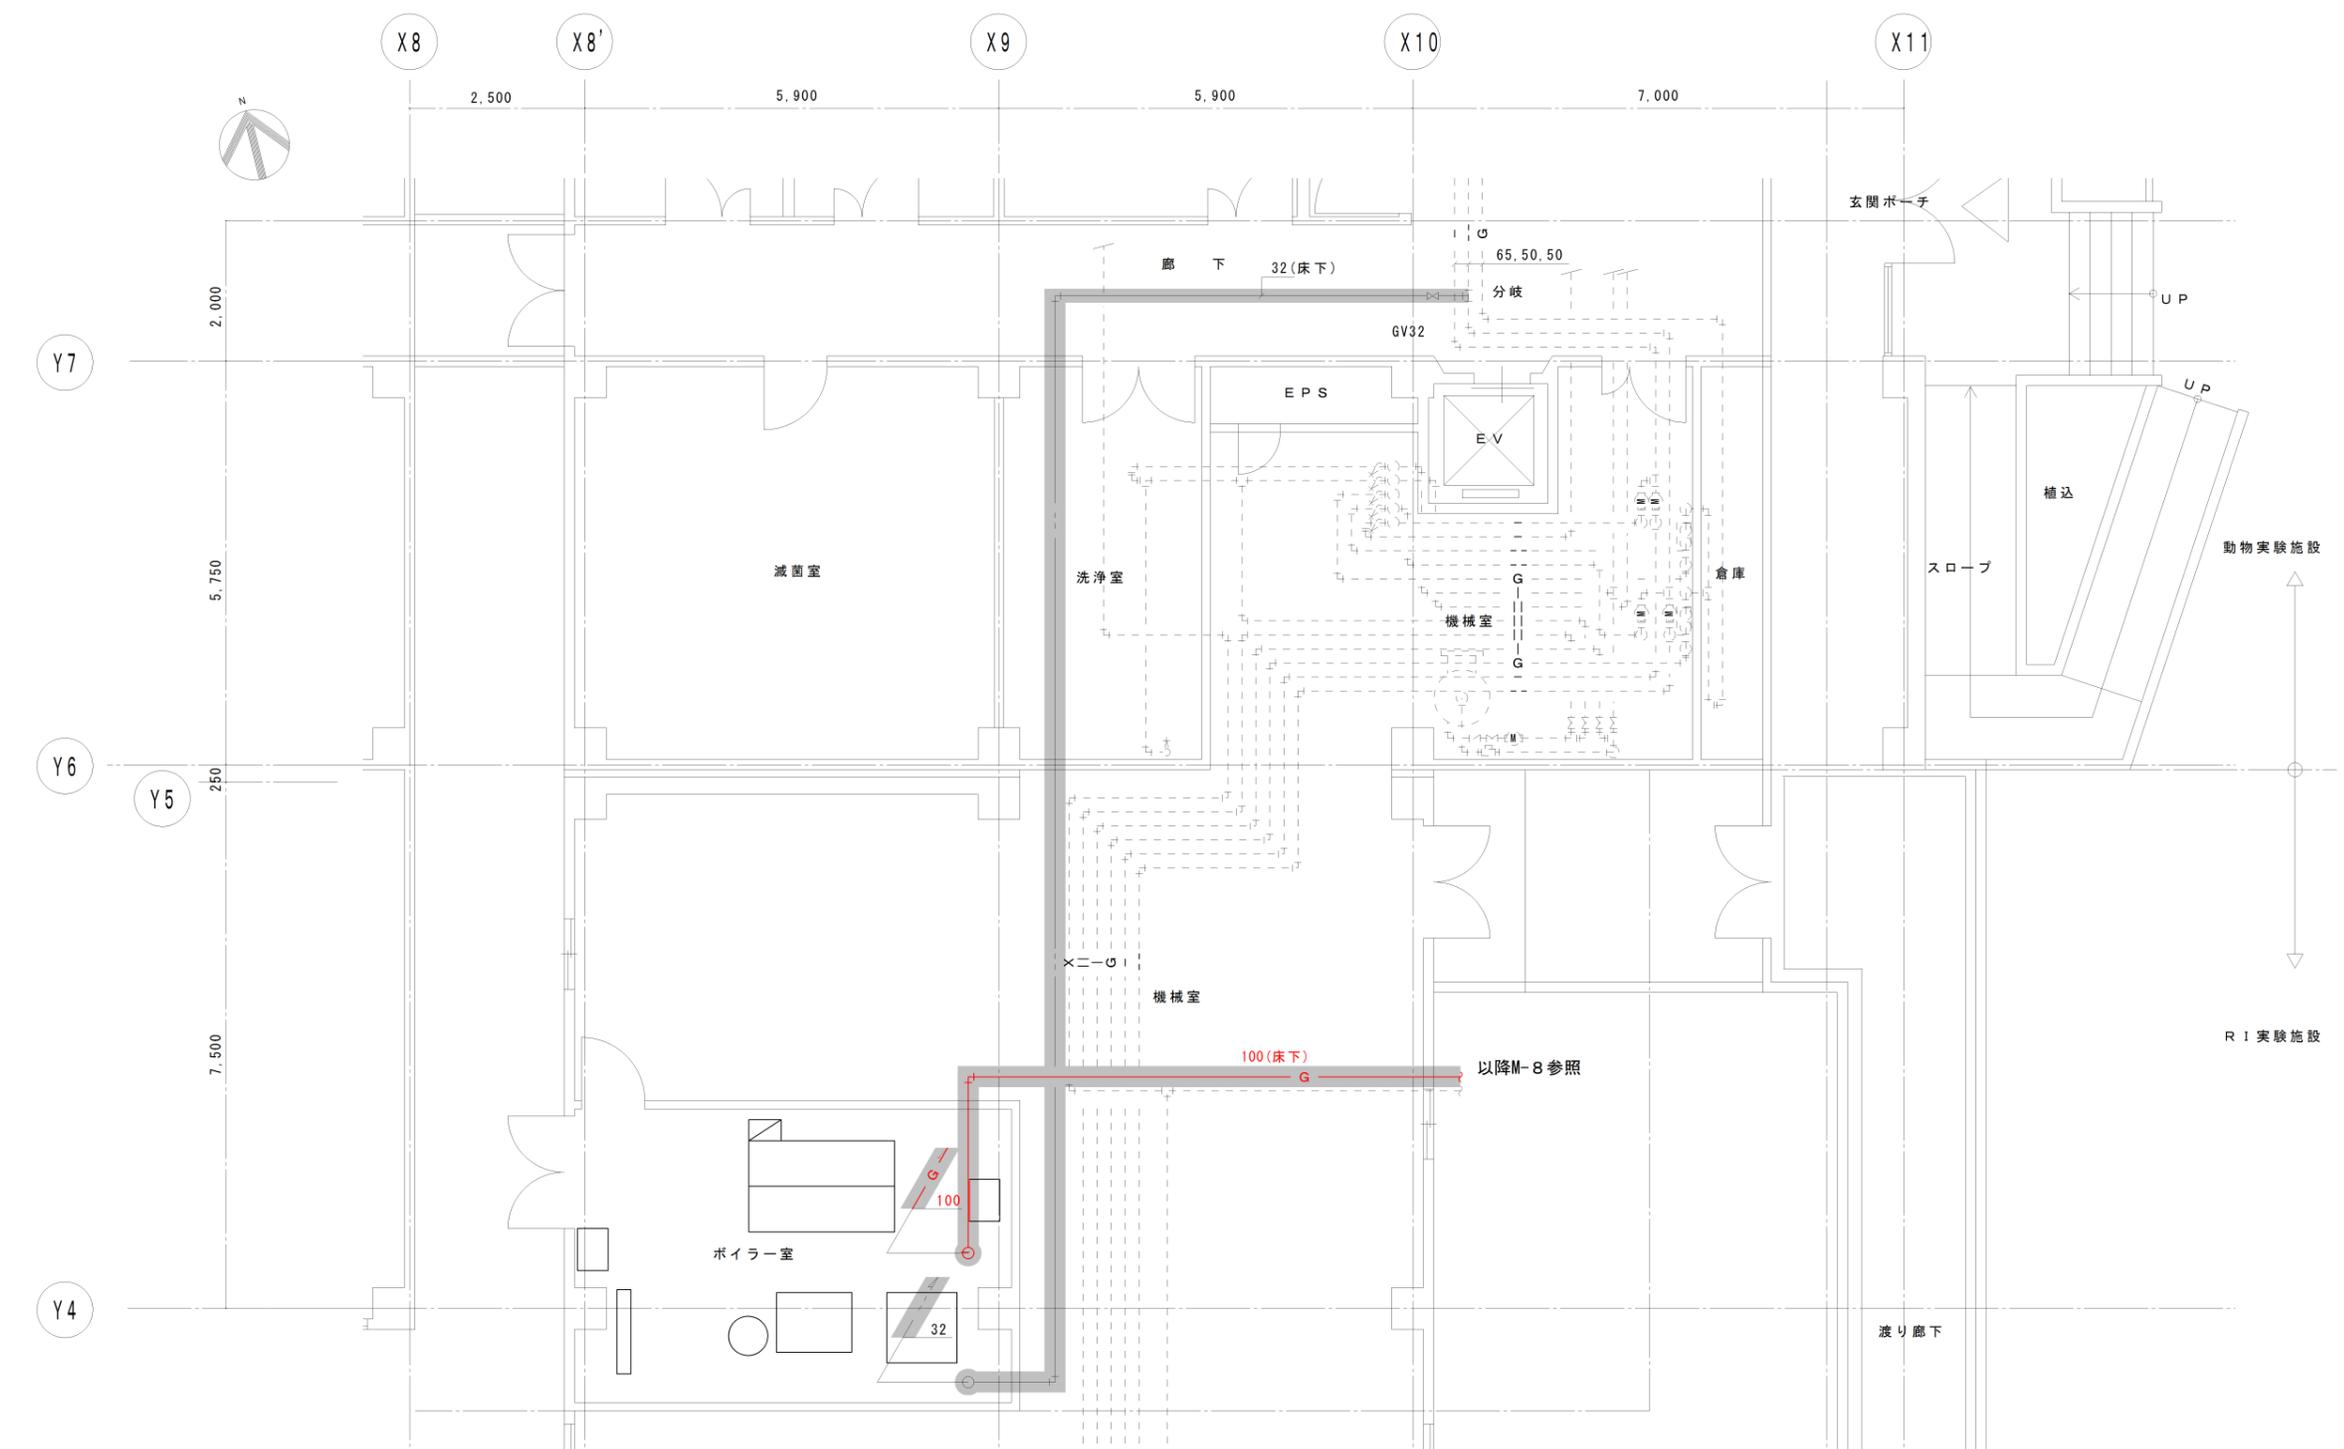


動物実験施設1階衛生設備配管平面図【改修後】 S=1:50

※ 部改修箇所

| | | | | | | |
|-----------------------------|--|--|--|----------------------------|-----------|------|
| 工事名 山梨大学(下河東)基幹整備(ボイラー設備)工事 | | | | 図面名 動物実験施設1階衛生設備配管平面図【改修後】 | | 図面番号 |
| 山梨大学施設・環境部 | | | | 部長 | 課長 | M-6 |
| | | | | 補佐 | 担当 | |
| | | | | 平成26年7月 | 縮尺 S=1:50 | |





変更後

※朱書き部分変更箇所

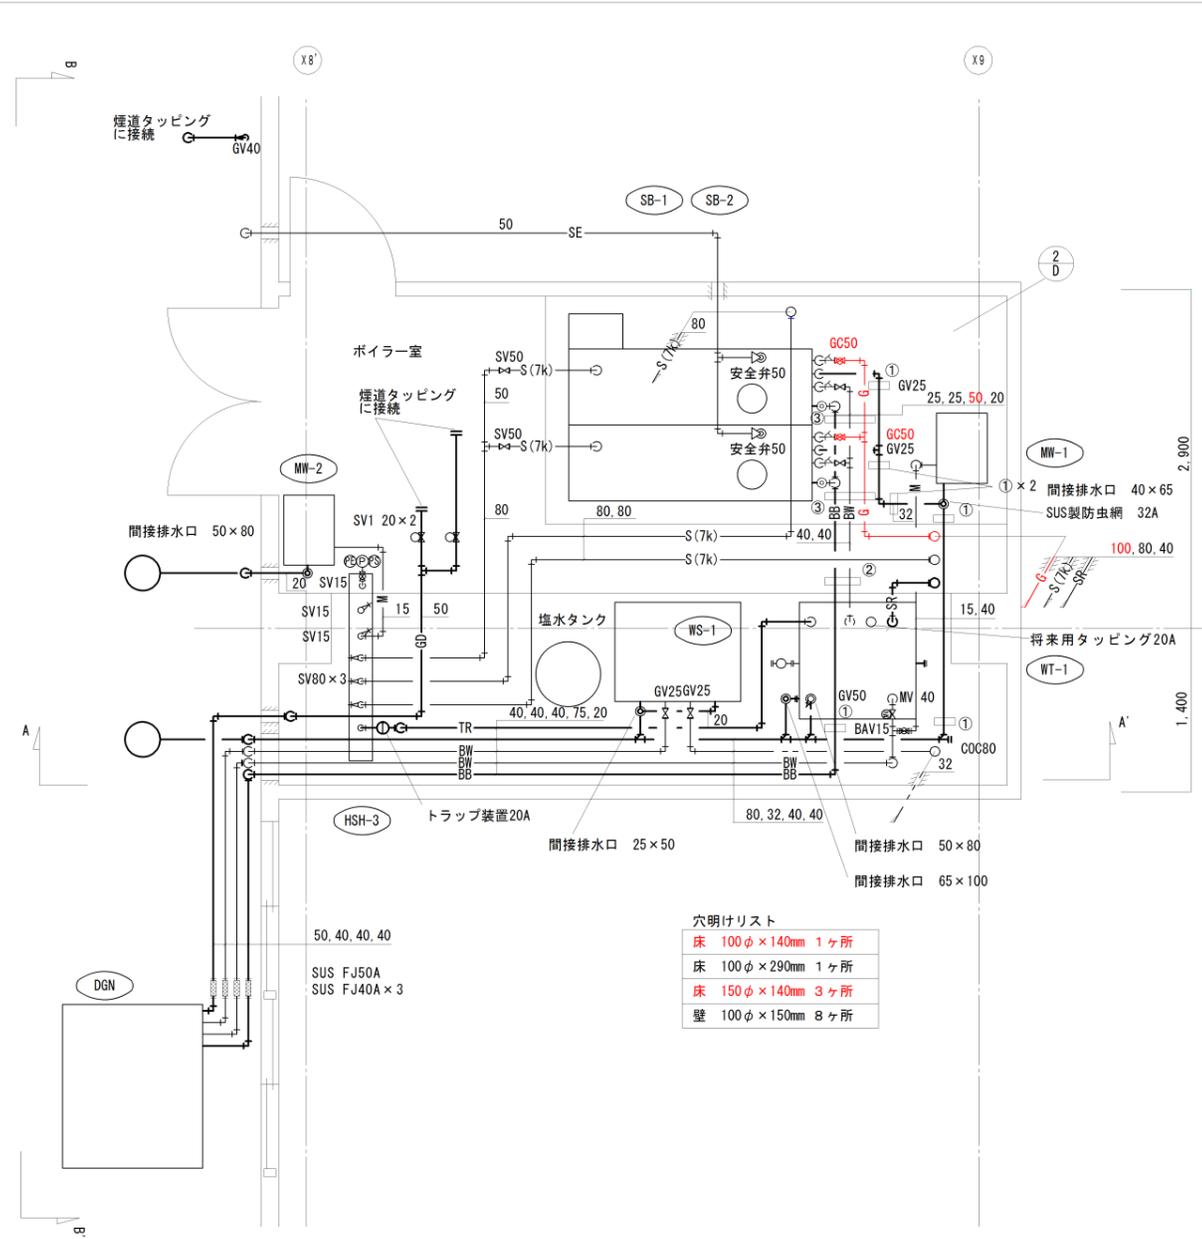


- 穴明けリスト
- 床 100φ×140mm 1ヶ所
 - 床 100φ×290mm 1ヶ所
 - 床 150φ×140mm 3ヶ所
 - 壁 100φ×150mm 8ヶ所

動物実験施設1階ボイラー室詳細図【改修後】 S=1:30

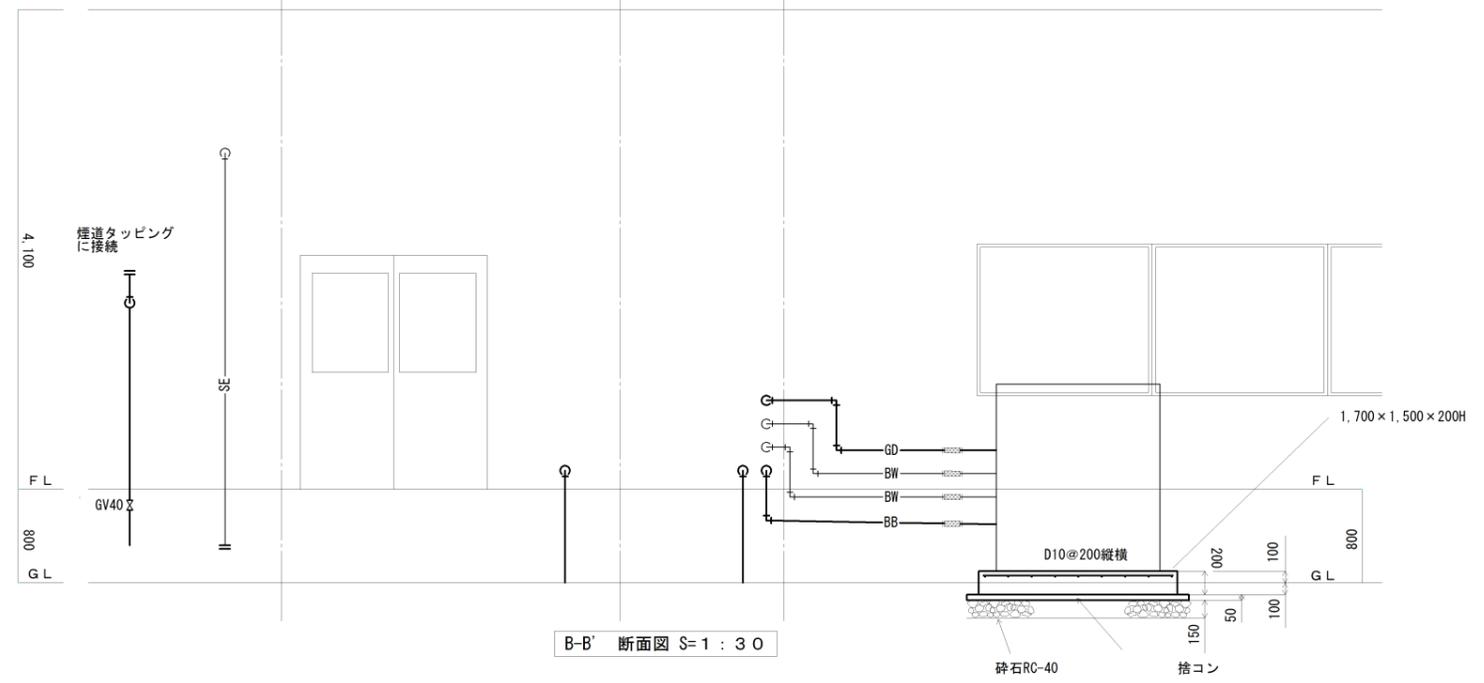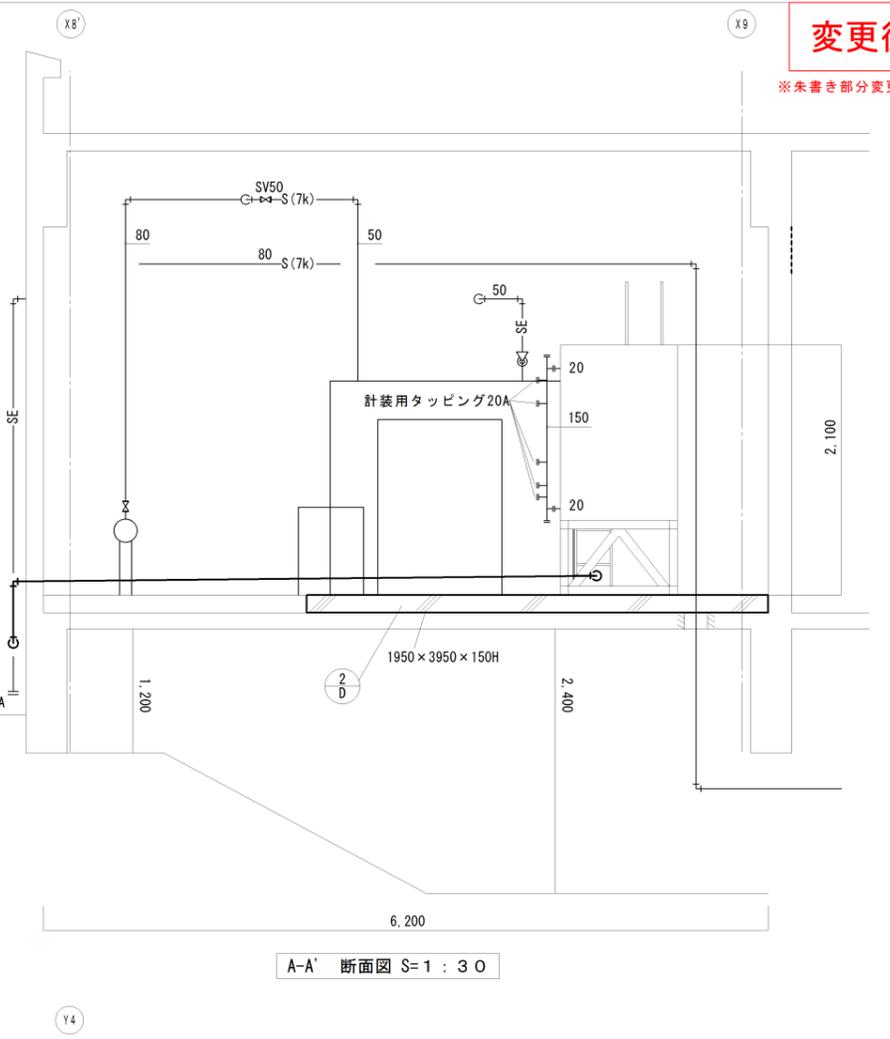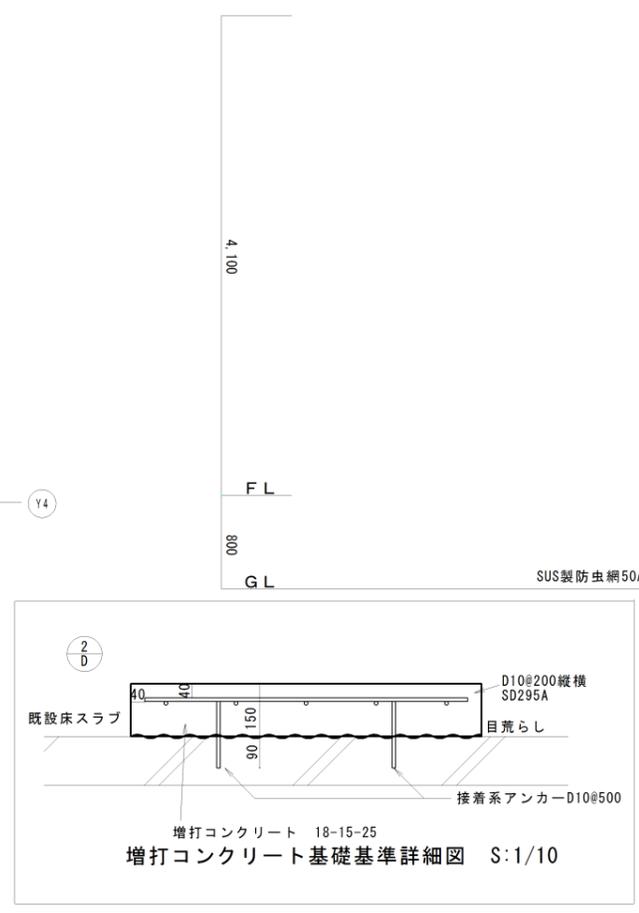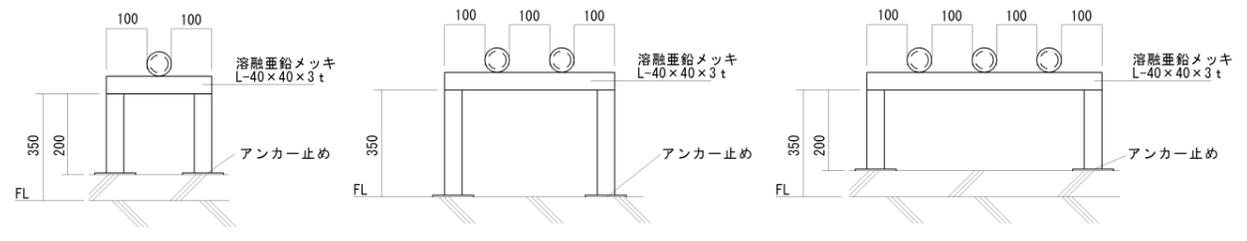

| | | | | | |
|-----|-------------------------|---------|-----------------------|--------|-----|
| 工事名 | 山梨大学（下河東）基幹整備（ボイラー設備）工事 | 図面名 | 動物実験施設1階ボイラー室詳細図【改修後】 | 図面番号 | M-7 |
| | 山梨大学施設・環境部 | 部長 | 課長 | 補佐 | 担当 |
| | | 平成26年7月 | 縮尺 | S=1:30 | |

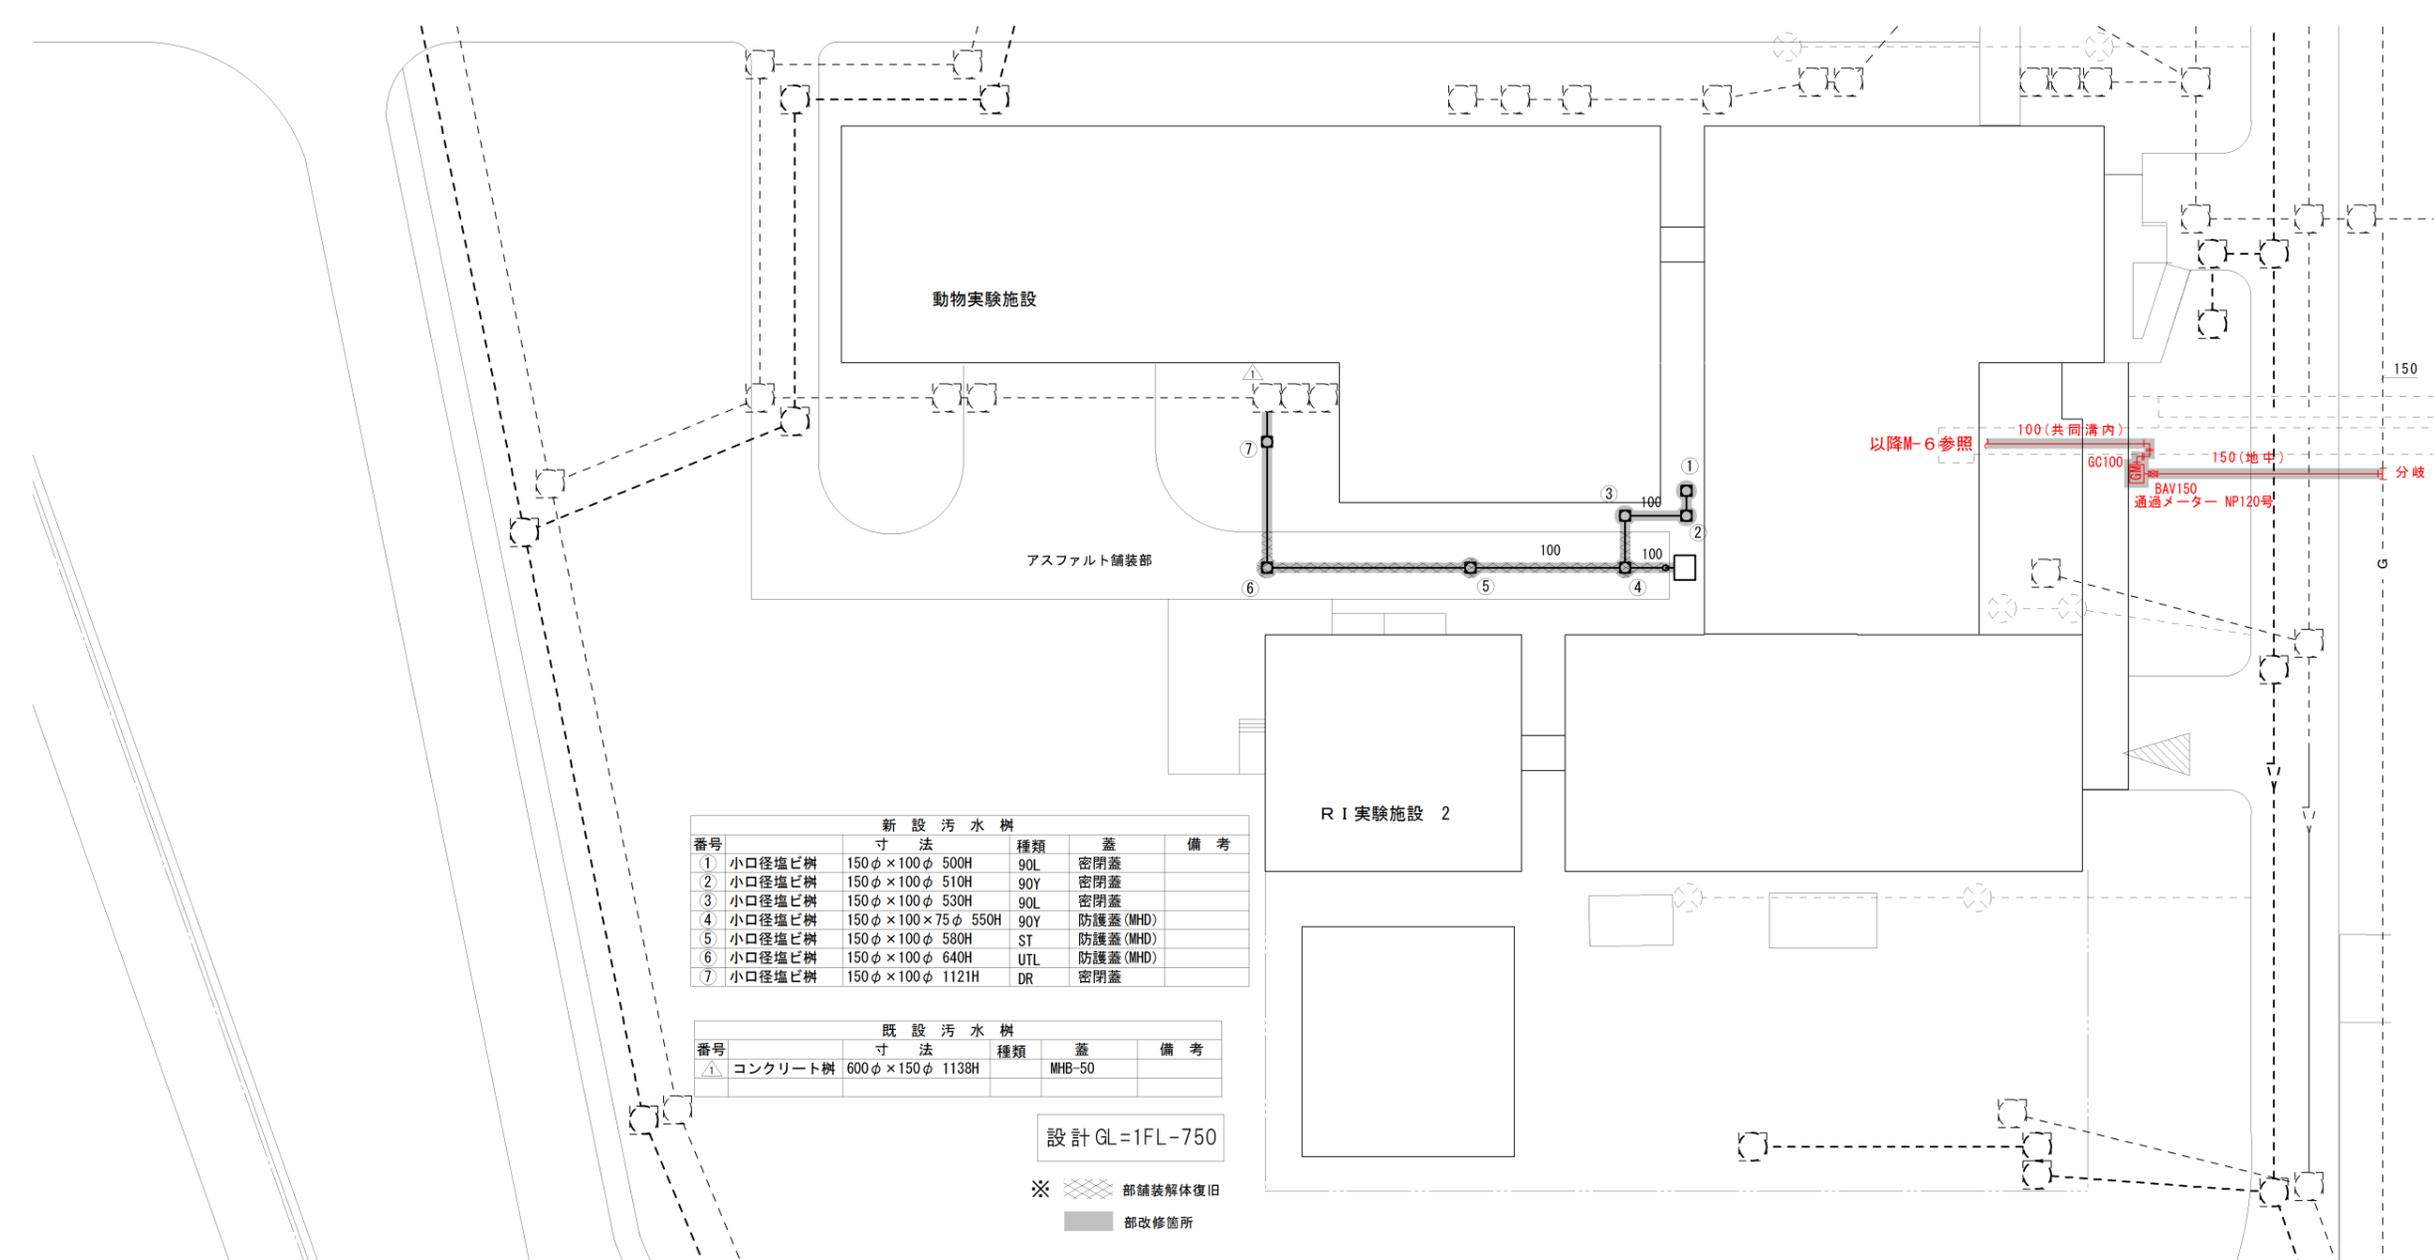

| 新設汚水樹 | | | | | |
|-------|---------------------|-------|--------------|----|--|
| 番号 | 寸法 | 種類 | 蓋 | 備考 | |
| ① | 小口径塩ビ樹 150φ×100φ | 500H | 90L 密閉蓋 | | |
| ② | 小口径塩ビ樹 150φ×100φ | 510H | 90Y 密閉蓋 | | |
| ③ | 小口径塩ビ樹 150φ×100φ | 530H | 90L 密閉蓋 | | |
| ④ | 小口径塩ビ樹 150φ×100×75φ | 550H | 90Y 防護蓋(MHD) | | |
| ⑤ | 小口径塩ビ樹 150φ×100φ | 580H | ST 防護蓋(MHD) | | |
| ⑥ | 小口径塩ビ樹 150φ×100φ | 640H | UTL 防護蓋(MHD) | | |
| ⑦ | 小口径塩ビ樹 150φ×100φ | 1121H | DR 密閉蓋 | | |

| 既設汚水樹 | | | | | |
|-------|-------------------|-------|--------|----|--|
| 番号 | 寸法 | 種類 | 蓋 | 備考 | |
| △ | コンクリート樹 600φ×150φ | 1138H | MHB-50 | | |

設計 GL=1FL-750


※ 部舗装解体復旧

部改修箇所

動物実験施設屋外排水設備配置図【改修後】 S=1:200




変更後
(追加)
※未書き部分変更箇所

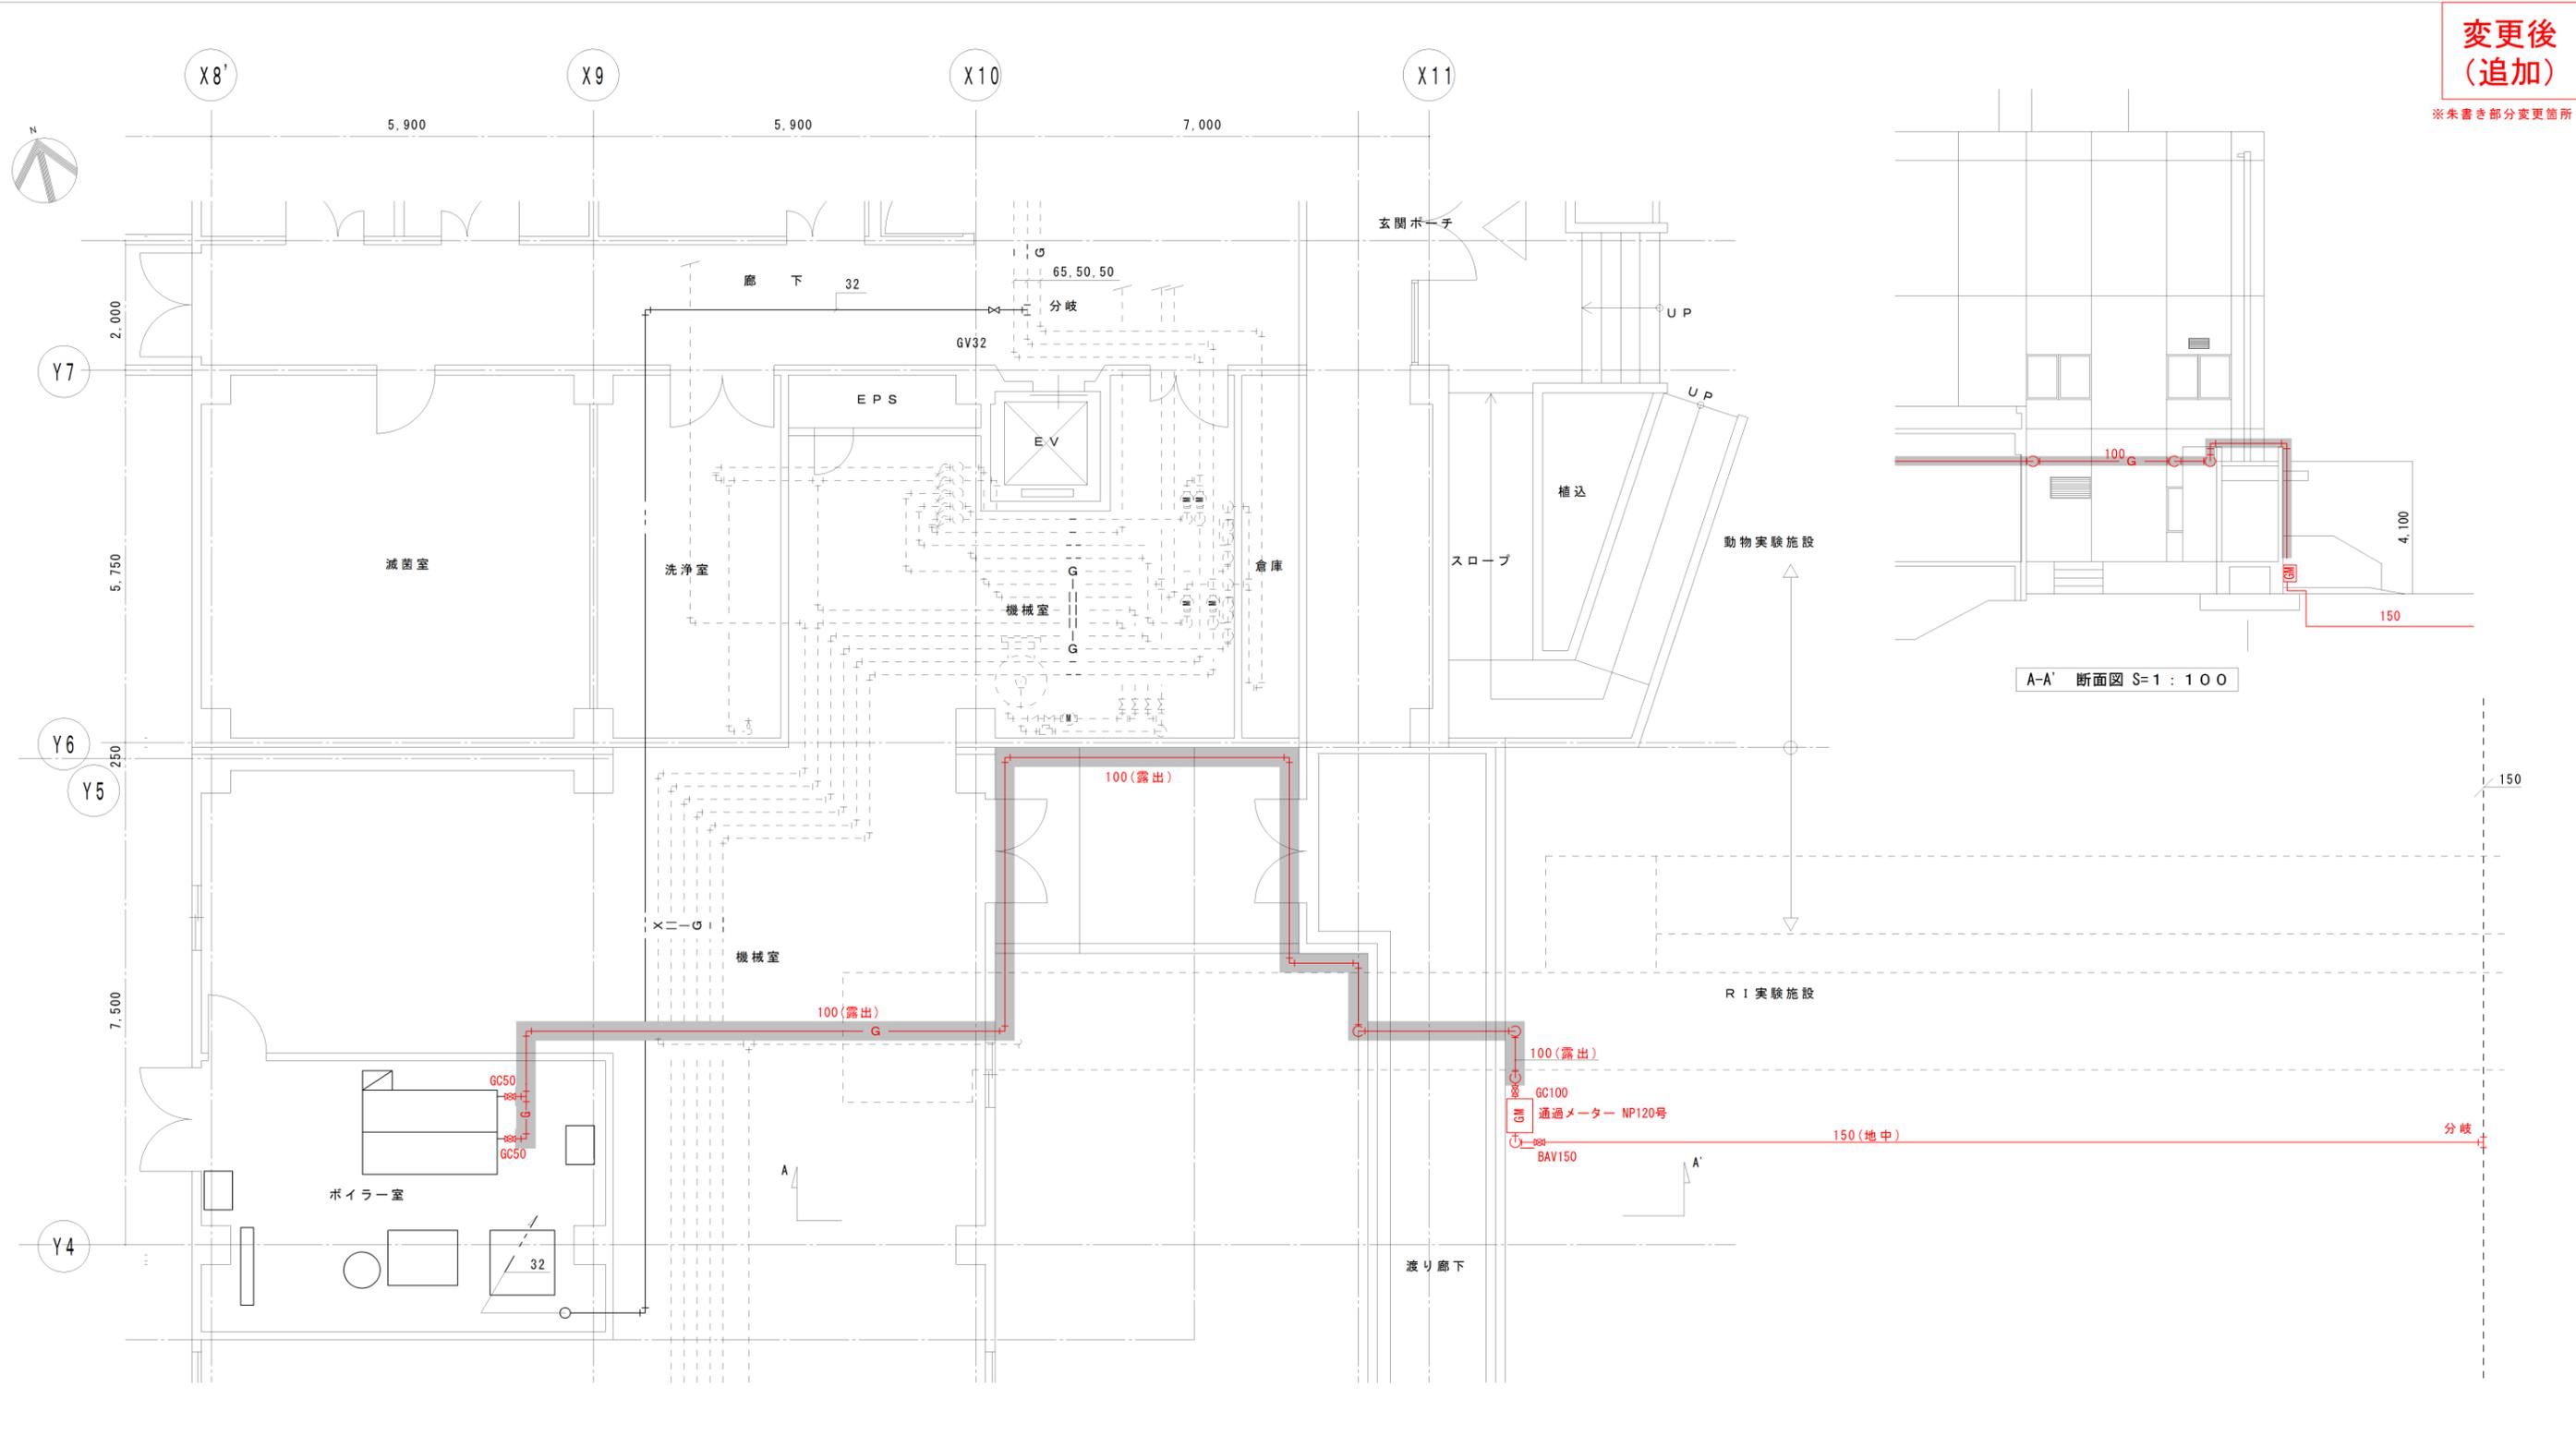

A-A' 断面図 S=1:100

動物実験施設1階都市ガス設備配管平面図【仮設】 S=1:50

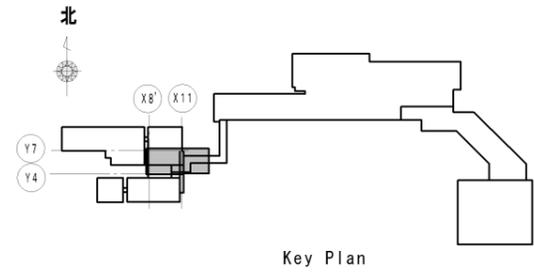

Key Plan

※ 部仮設箇所
(仮設配管は本設配管施工後撤去)

| | | | | | | | |
|-----------------------------|--|--|--|-----------------------------|-----------|-----------|----|
| 工事名 山梨大学(下河東)基幹整備(ボイラー設備)工事 | | | | 図面名 動物実験施設1階都市ガス設備配管平面図【仮設】 | | 図面番号 M-17 | |
| 山梨大学施設・環境部 | | | | 部長 | 課長 | 補佐 | 担当 |
| | | | | 平成26年7月 | 縮尺 S=1:50 | | |