


# 図面変更指示書

2020年3月5日


No	図面番号	変更前	変更後
1	KT-1		(1.3.5)施工条件に、「東病棟1階から5階は、令和2年9月まで使用しているものとする。」を追記。
2	SK-2		基礎梁撤去範囲(オールケーシング)を変更。 断面図に基礎梁撤去範囲を追記。 凡例:1階スラブ撤去範囲を削除。
3	SK-3		基礎梁撤去範囲(オールケーシング)を変更。 凡例:1Fスラブ撤去範囲(大梁・小梁除く)を追記。
4			
5			
※ 上記の他、細部内容の変更部については、赤字及び赤囲みにて表現。



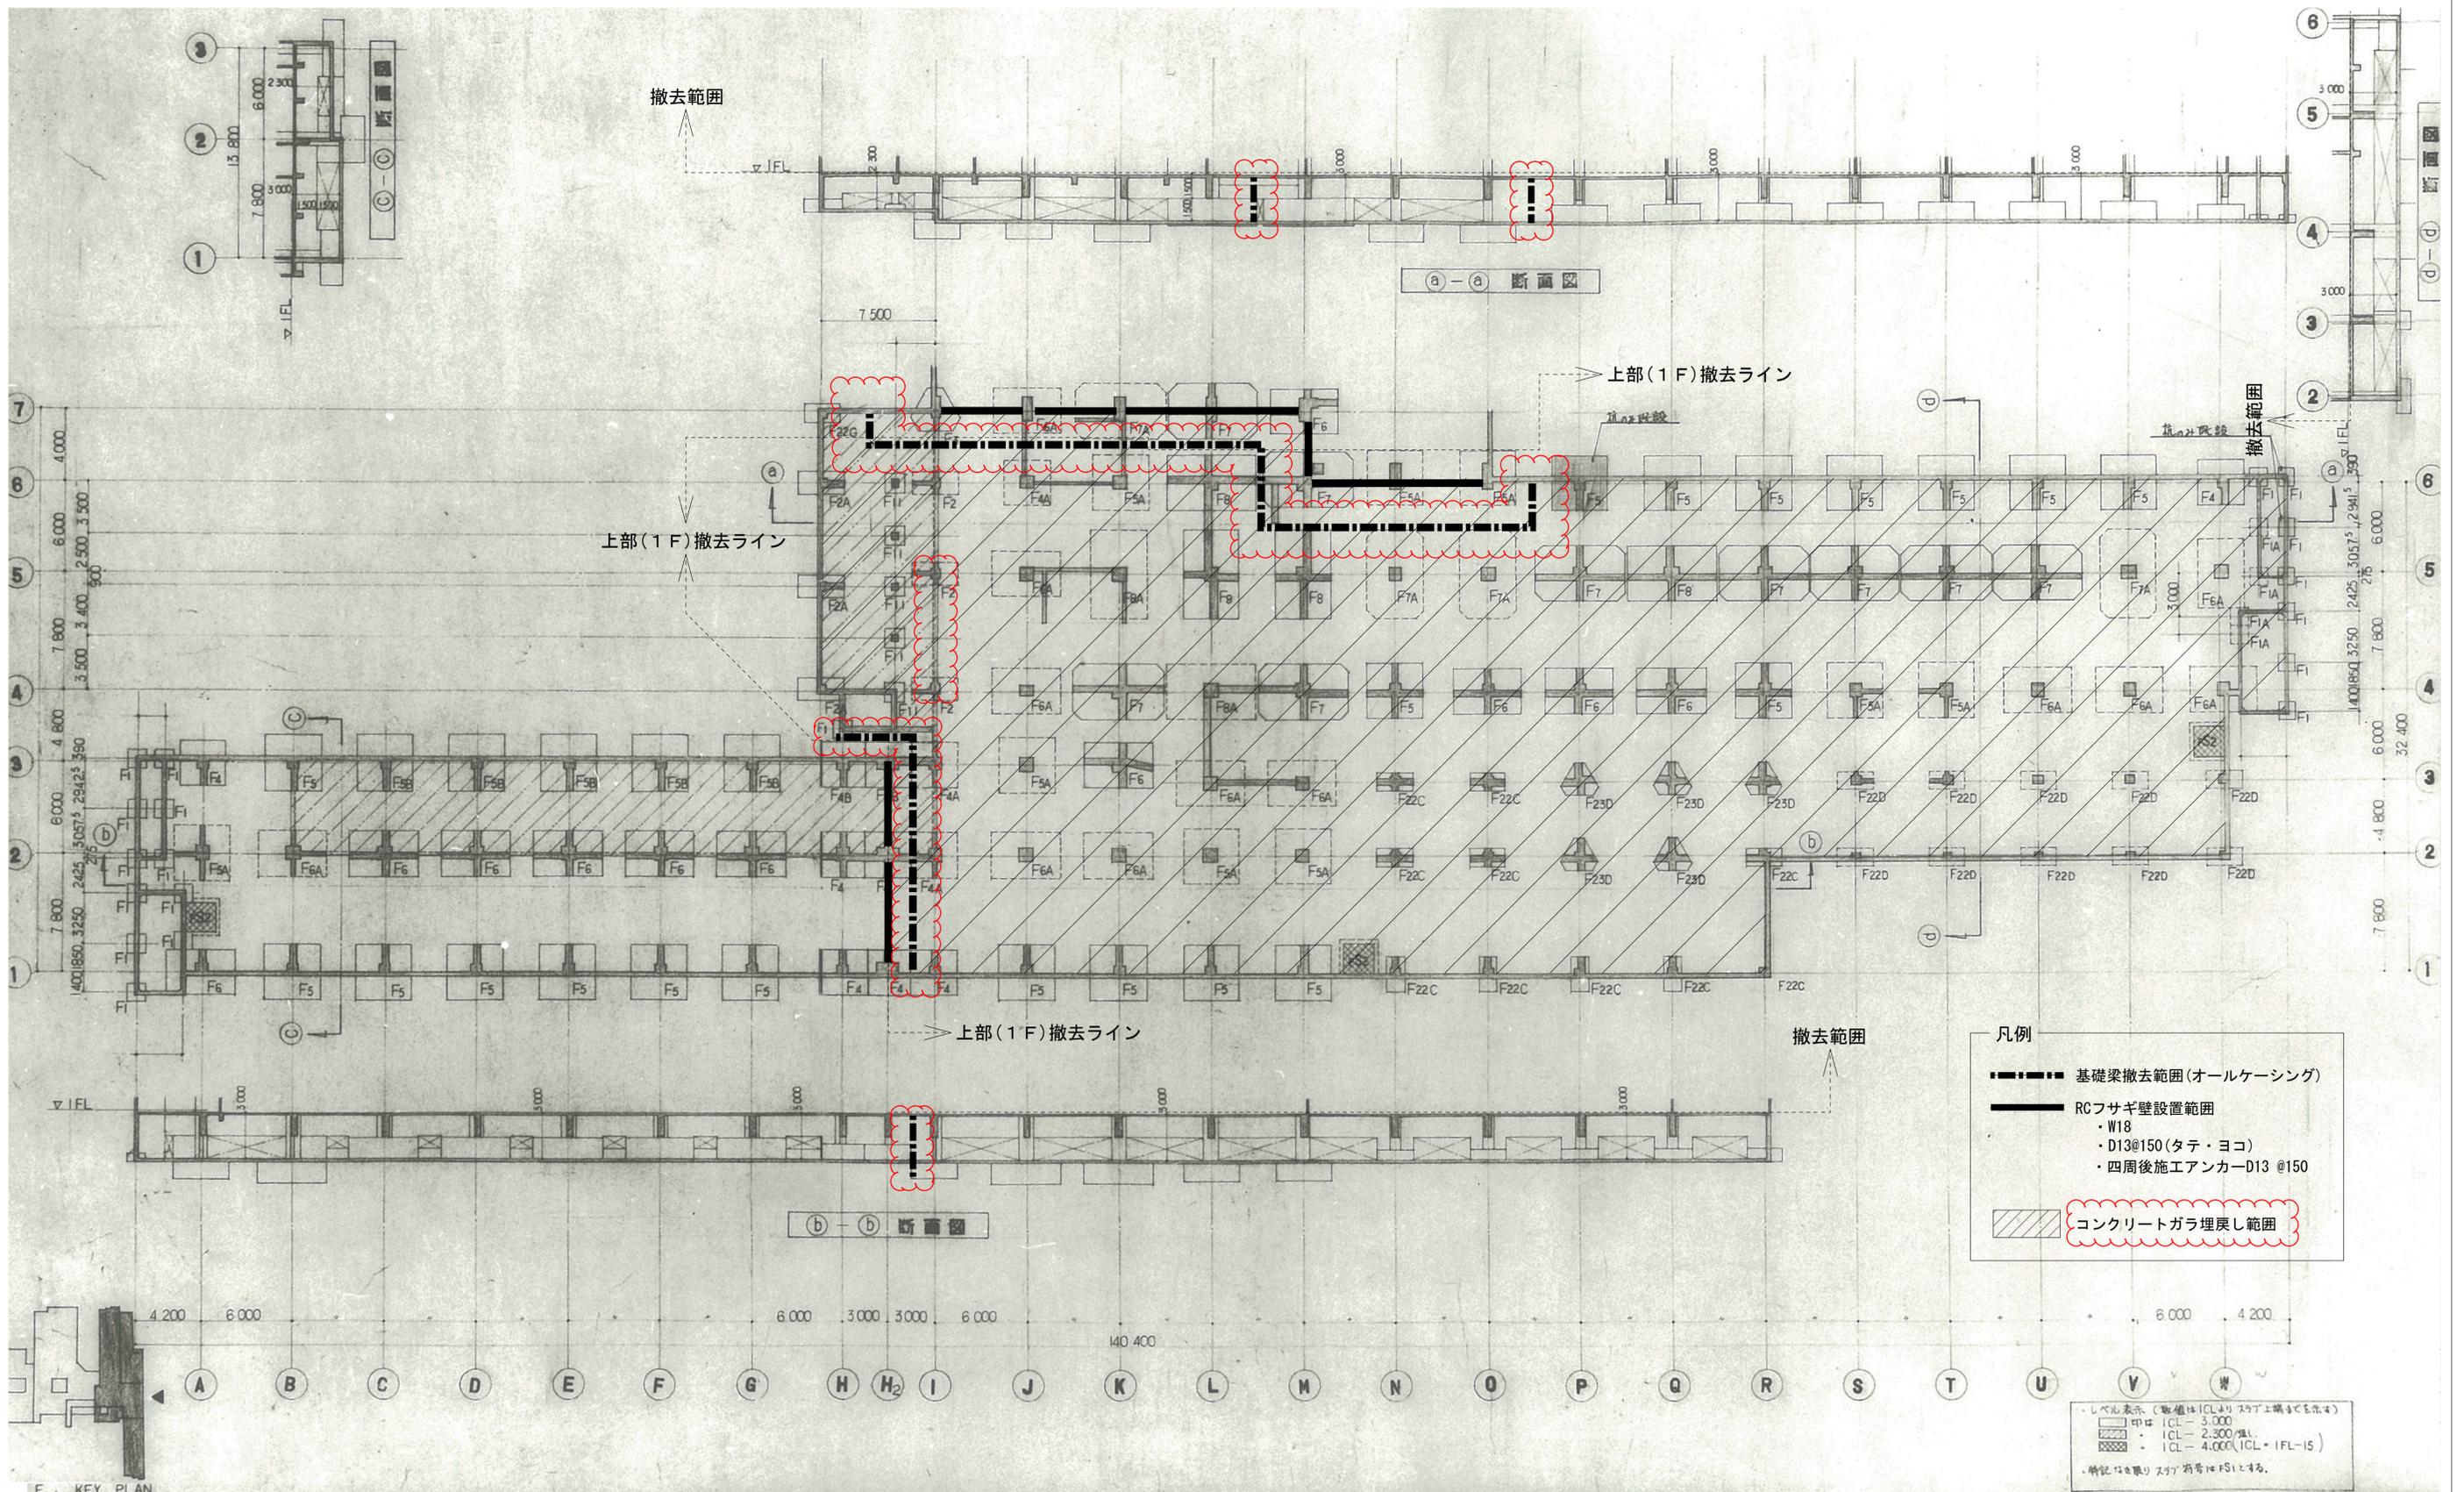

設計者氏名 一級建築士 大臣登録 第156415号 飯田 順一	工事名 山梨大学(医病)病棟Ⅲ新営に伴う東病棟等とりこわし工事	設計事務所 株式会社教育施設研究所	設計者氏名 一級建築士 大臣登録 第186527号 遠藤 雅敏	山梨大学(医病)病棟Ⅲ新営その他実施設計業務	DATE 19.12.			
設計者氏名 一級建築士 大臣登録 第299086号 齊藤 雅宏	山梨大学施設・環境部	ARCHITECT & OFFICE BRANCH: APPR. BY: CHKD. BY: DRAWN BY: DRAWING TITLE	部長	課長	補佐	担当	SCALE A1: 1/200 A2: - A3: 1/400	DRAWING NO. SK-2
		東京都中央区日本橋本町2丁目4番7号 株式会社教育施設研究所 一級建築士事務所 東京都知事登録第4834号		基礎伏図(2)(参考)				

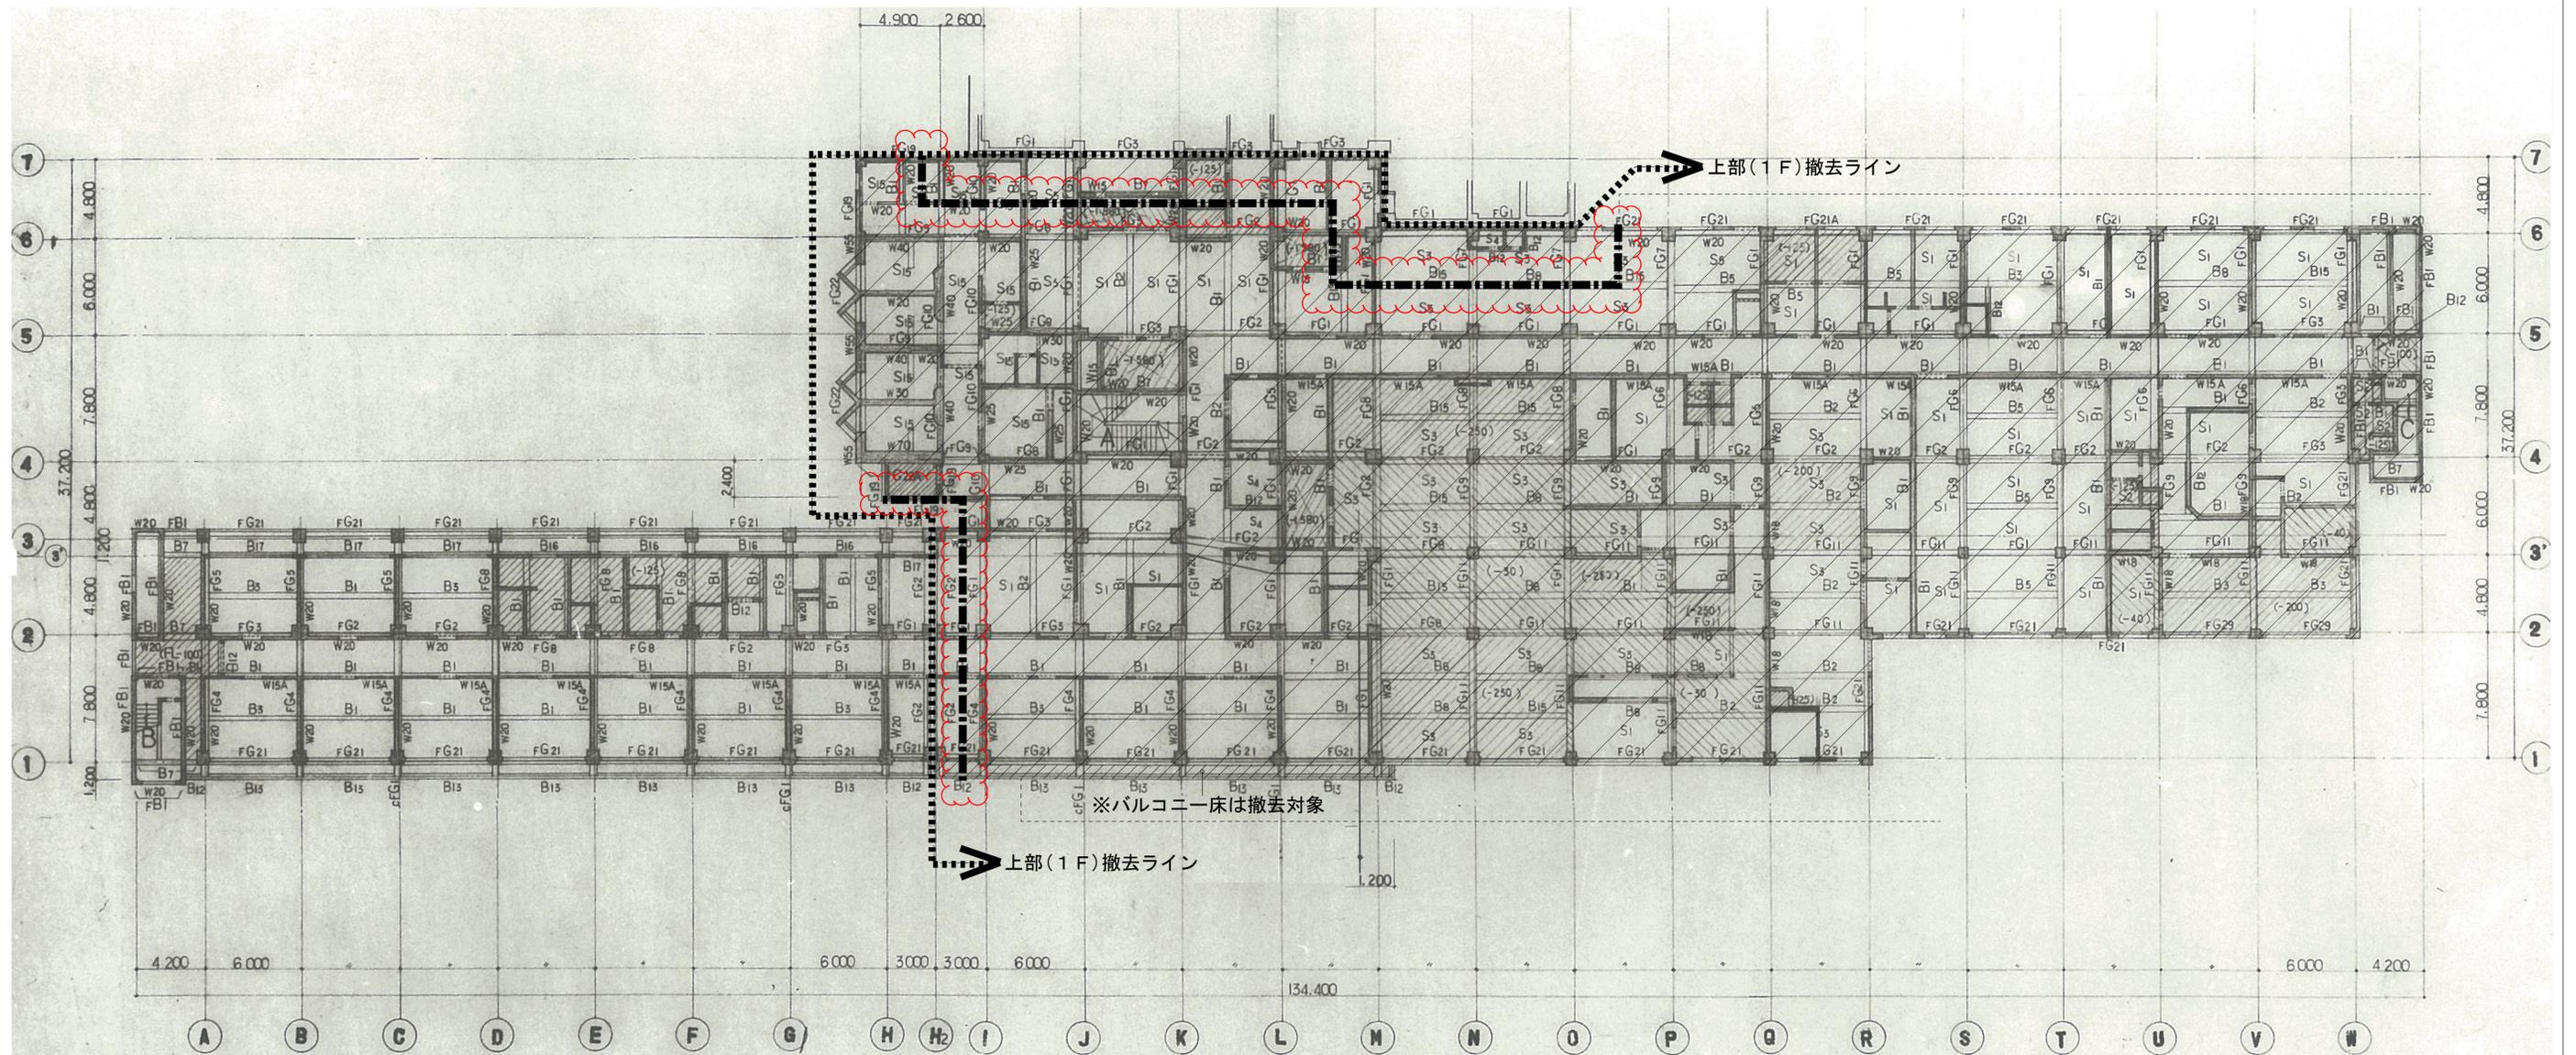

※撤去範囲は1FLより上部とする  
スラブは撤去対象とする

凡例

- : オールケーシング  
1FL~ピットスラブまで撤去
- : 次期工事山留施工範囲

: 1Fスラブ撤去範囲  
(大梁・小梁除く)

設計者氏名 一級建築士 大臣登録 第156415号 飯田 順一	工事名 山梨大学 (医病) 病棟Ⅲ新営に伴う東病棟等とりこわし工事	設計者氏名 一級建築士 大臣登録 第186527号 遠藤 雅敏	株式会社 教育施設研究所 ARCHITECT & OFFICE BRANCH: APPR. BY: CHKD. BY: DRAWN BY: DRAWING TITLE: 1階伏図 (病棟) (撤去図)	設計者氏名 一級建築士 大臣登録 第299086号 齊藤 雅宏	山梨大学 (医病) 病棟Ⅲ新営その他実施設計業務	DATE '19 - 12 -
設計者氏名 一級建築士 大臣登録 第299086号 齊藤 雅宏	山梨大学 施設・環境部	部長	課長	補佐	担当	SCALE A1: 1/200 A2: - A3: 1/400
DRAWING NO. SK - 3		DRAWING TITLE 1階伏図 (病棟) (撤去図)		DATE '19 - 12 -		